


狛江市公共下水道台帳平面図




	A019	A020
A028	A029	A030

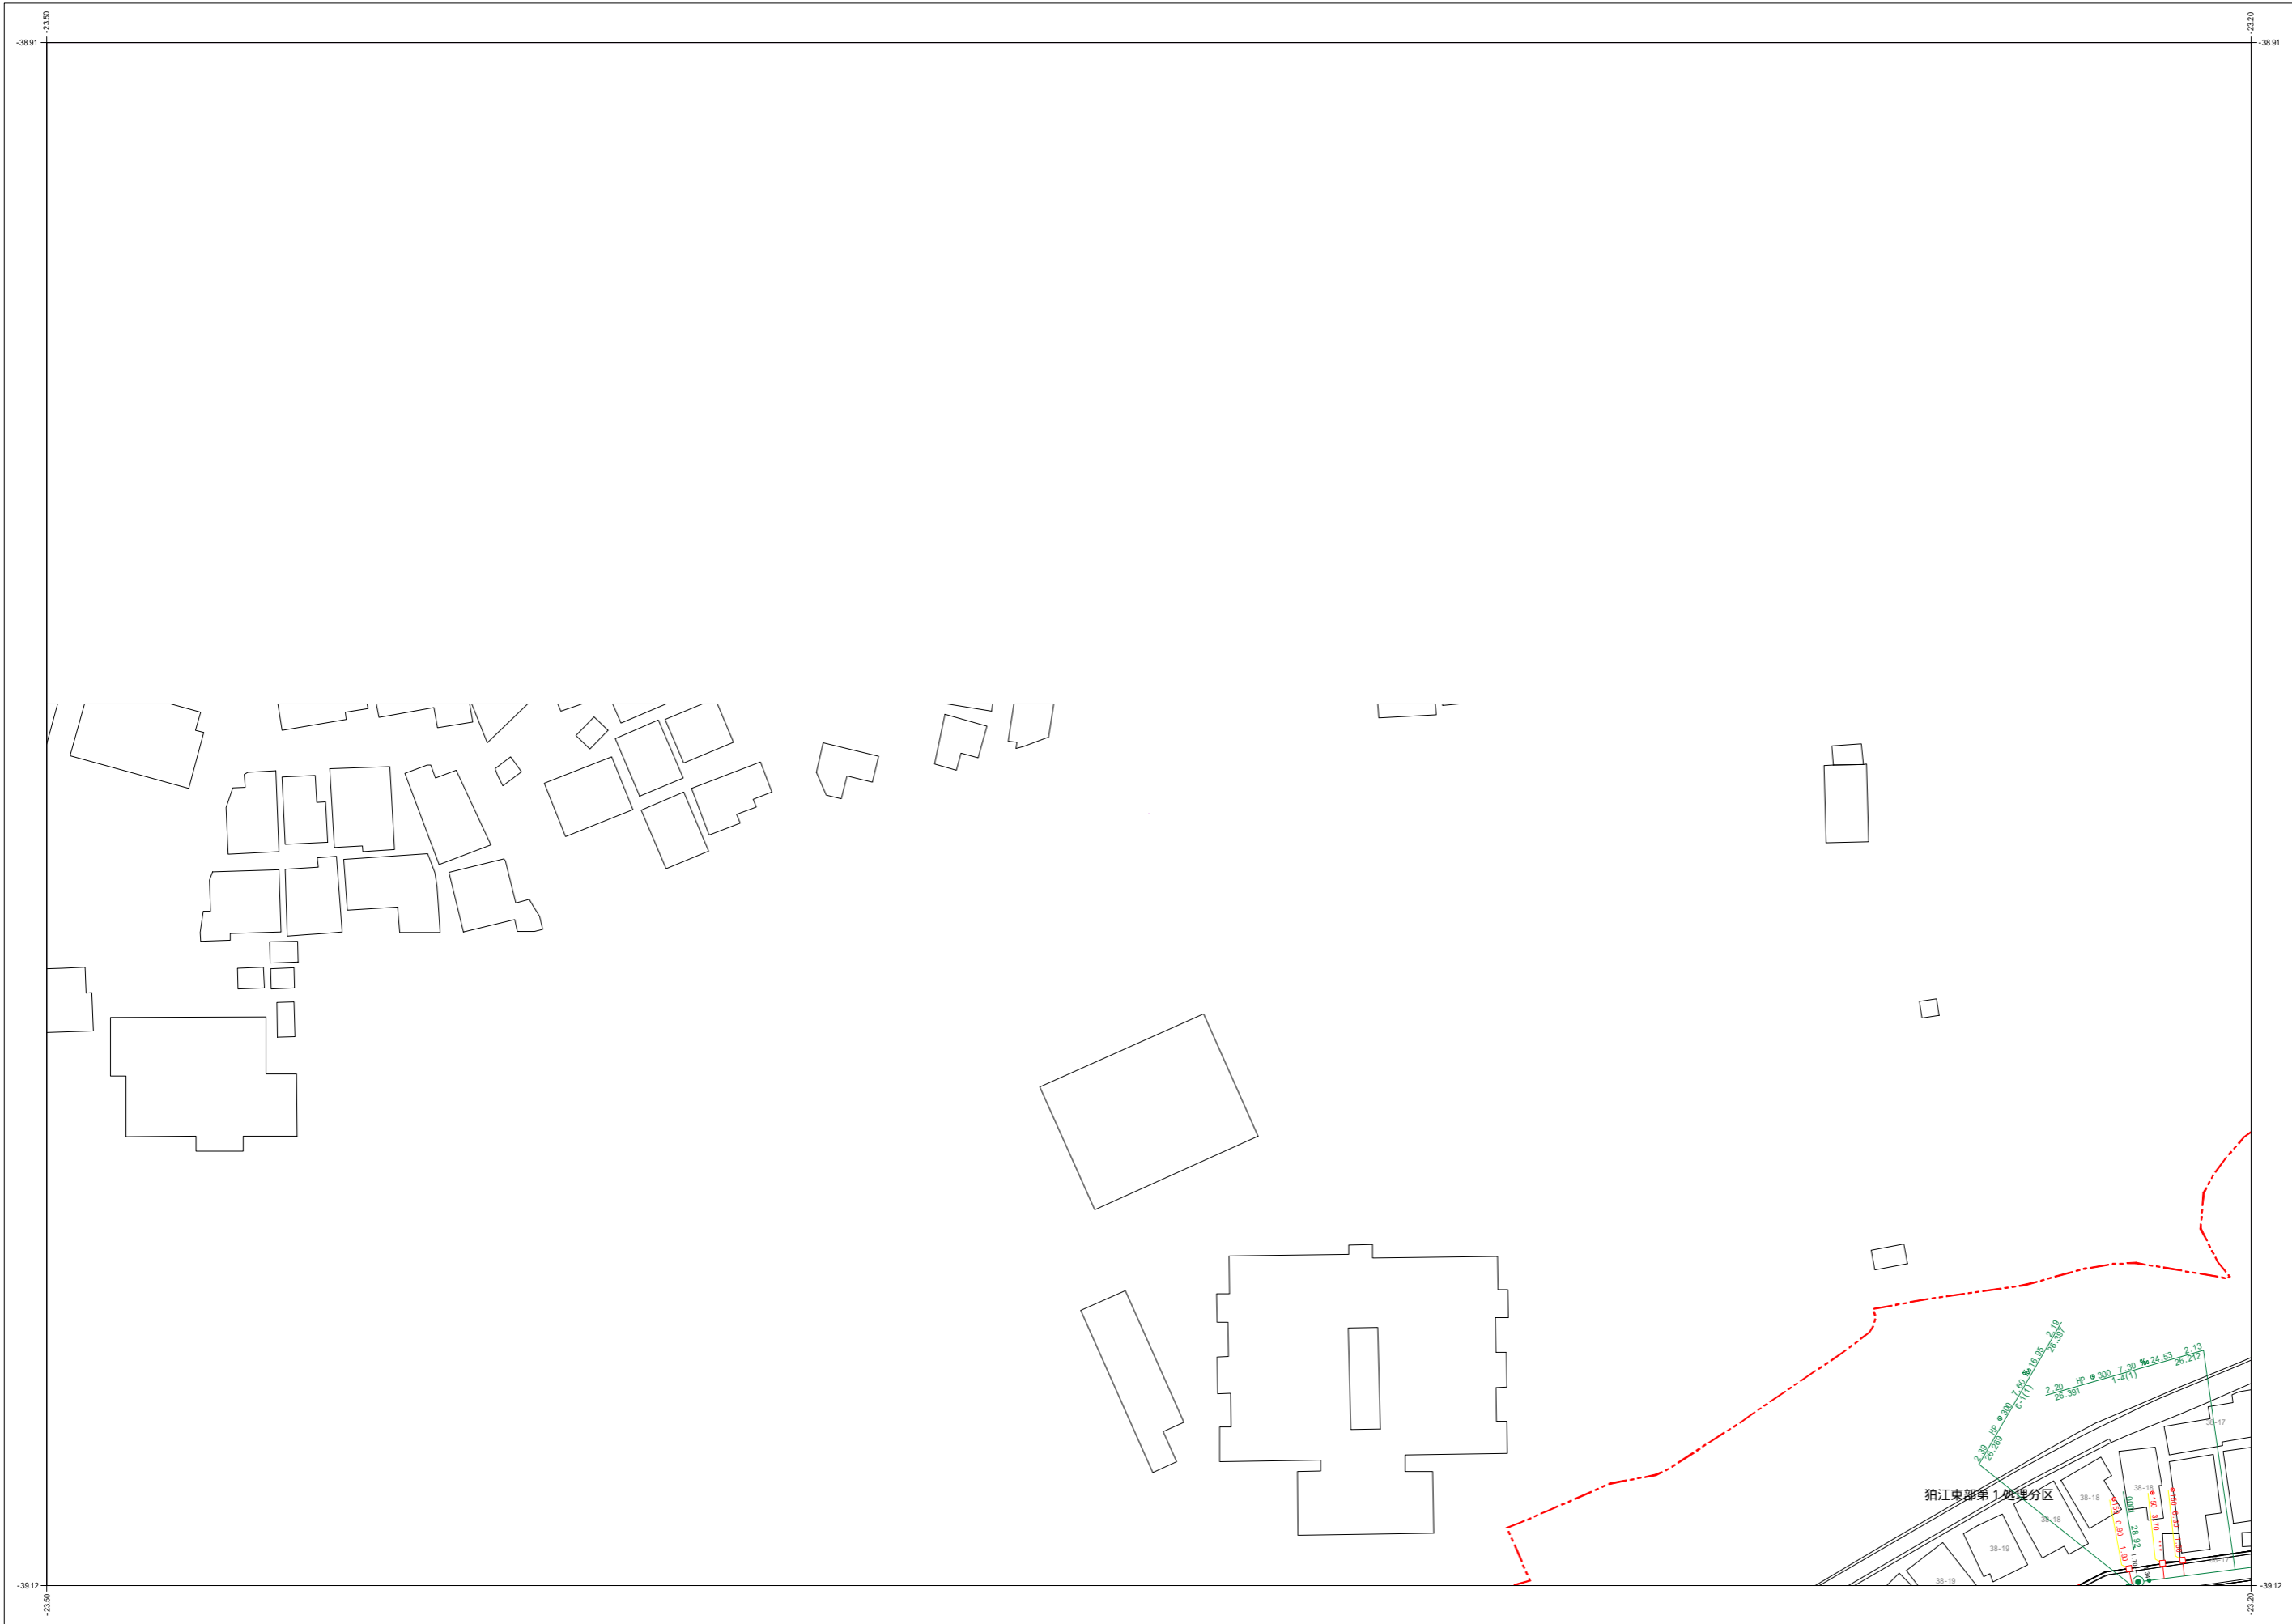

凡例	
種別	記号
マンホール	
0号マンホール (内径75mm)	⊙
1号マンホール (内径90mm)	⊙
2号マンホール (内径120mm)	⊙
3号マンホール (内径150mm)	⊙
4号マンホール (内径180mm)	⊕
5号マンホール (内径210×120mm)	⊞
6号マンホール (内径260×120mm)	□
特1号マンホール (内径60×90mm)	⊞
特2号マンホール (内径120×120mm)	⊞
特3号マンホール (内径50mm)	⊙
特4号マンホール (内径60mm)	⊙
特5号マンホール (内径70mm)	⊙
特6号マンホール (内径80mm)	⊙
特7号マンホール (内径90mm)	⊙
特8号マンホール (内径150×150mm)	⊞
特9号マンホール (内径150×200mm)	⊞
特10号マンホール (内径270×270mm)	⊞
特11号マンホール (内径70×90mm)	⊙
特12号マンホール (内径不明)	⊙
組み立て2層マンホール	⊞
伏越マンホール	⊞
横形マンホール	⊞
樹形マンホール	●
小口径マンホール	⊙
点検口	⊙
公樹マンホール	⊙
角樹マンホール	□
不明マンホール	⊙
流域下水マンホール	⊞
都下水マンホール	⊞
吐口	⊞
備心	⊙
管渠	
汚水幹線	===
汚水枝線	---
雨水幹線	---
雨水枝線	---
合流幹線	---
合流枝線	---
副管	□
流下矢印	▶
起点シンボル	●
転移記号	★
樹	
汚水樹	○
L型汚水樹	○
宅内雨水樹	○
L型宅内雨水樹	○
道路排水樹	■
道路排水樹	■
表示例	

令和五年三月作成

狛江市環境部下水道課

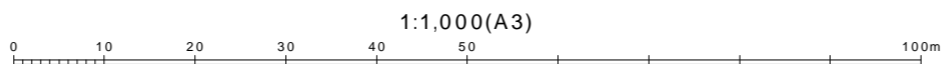

この下水道台帳は工事竣工図を基に作成したものであり、
 現地の下水道施設と必ずしも整合するものではありません。
 この場合は、現地を優先します。