

# 狛江市公共下水道台帳平面図




		A028
	A037	A038
	A047	A048



凡例	
種別	記号
<b>マンホール</b>	
0号マンホール (内径75mm)	⊙
1号マンホール (内径90mm)	⊙
2号マンホール (内径120mm)	⊙
3号マンホール (内径150mm)	⊙
4号マンホール (内径180mm)	⊕
5号マンホール (内径210×120mm)	⊕
6号マンホール (内径260×120mm)	□
特1号マンホール (内径60×90mm)	⊕
特2号マンホール (内径120×120mm)	⊕
特3号マンホール (内径50mm)	⊙
特4号マンホール (内径60mm)	⊙
特5号マンホール (内径70mm)	⊕
特6号マンホール (内径80mm)	⊕
特7号マンホール (内径150×150mm)	⊕
特8号マンホール (内径150×200mm)	⊕
特9号マンホール (内径270×270mm)	⊕
特10号マンホール (内径70×90mm)	⊕
特11号マンホール (内径不明)	⊕
組み立て2層マンホール	⊕
伏越マンホール	⊕
横行マンホール	⊕
樹形マンホール	⊕
小口径マンホール	⊕
点検口	⊕
公樹マンホール	⊕
角樹マンホール	⊕
不明マンホール	⊕
流域下水マンホール	⊕
都下水マンホール	⊕
吐口	⊕
備心	⊕
<b>管渠</b>	
汚水幹線	===
汚水枝線	---
雨水幹線	===
雨水枝線	---
合流幹線	===
合流枝線	---
副管	□
流下矢印	▶
起点シンボル	●
転移記号	★
<b>樹</b>	
汚水樹	—○
L型汚水樹	—□
宅内雨水樹	—○
L型宅内雨水樹	—□
道路排水樹	—■
道路排水浸透樹	—□
<b>表示例</b>	
<small>この下水道台帳は工事竣工図を基に作成したものであり、現地の下水道施設と必ずしも整合するものではありません。この場合は、現地を優先します。</small>	
<small>高京の基準はT.P.です</small>	

令和五年三月作成  
狛江市環境部下水道課

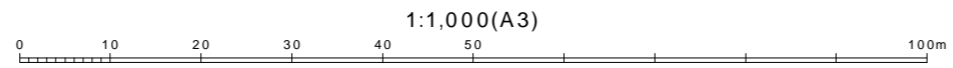

この下水道台帳は工事竣工図を基に作成したものであり、  
現地の下水道施設と必ずしも整合するものではありません。  
この場合は、現地を優先します。