


# 狛江市公共下水道台帳平面図




A029	A030	B021
A039	A040	B031
A049	A050	B041

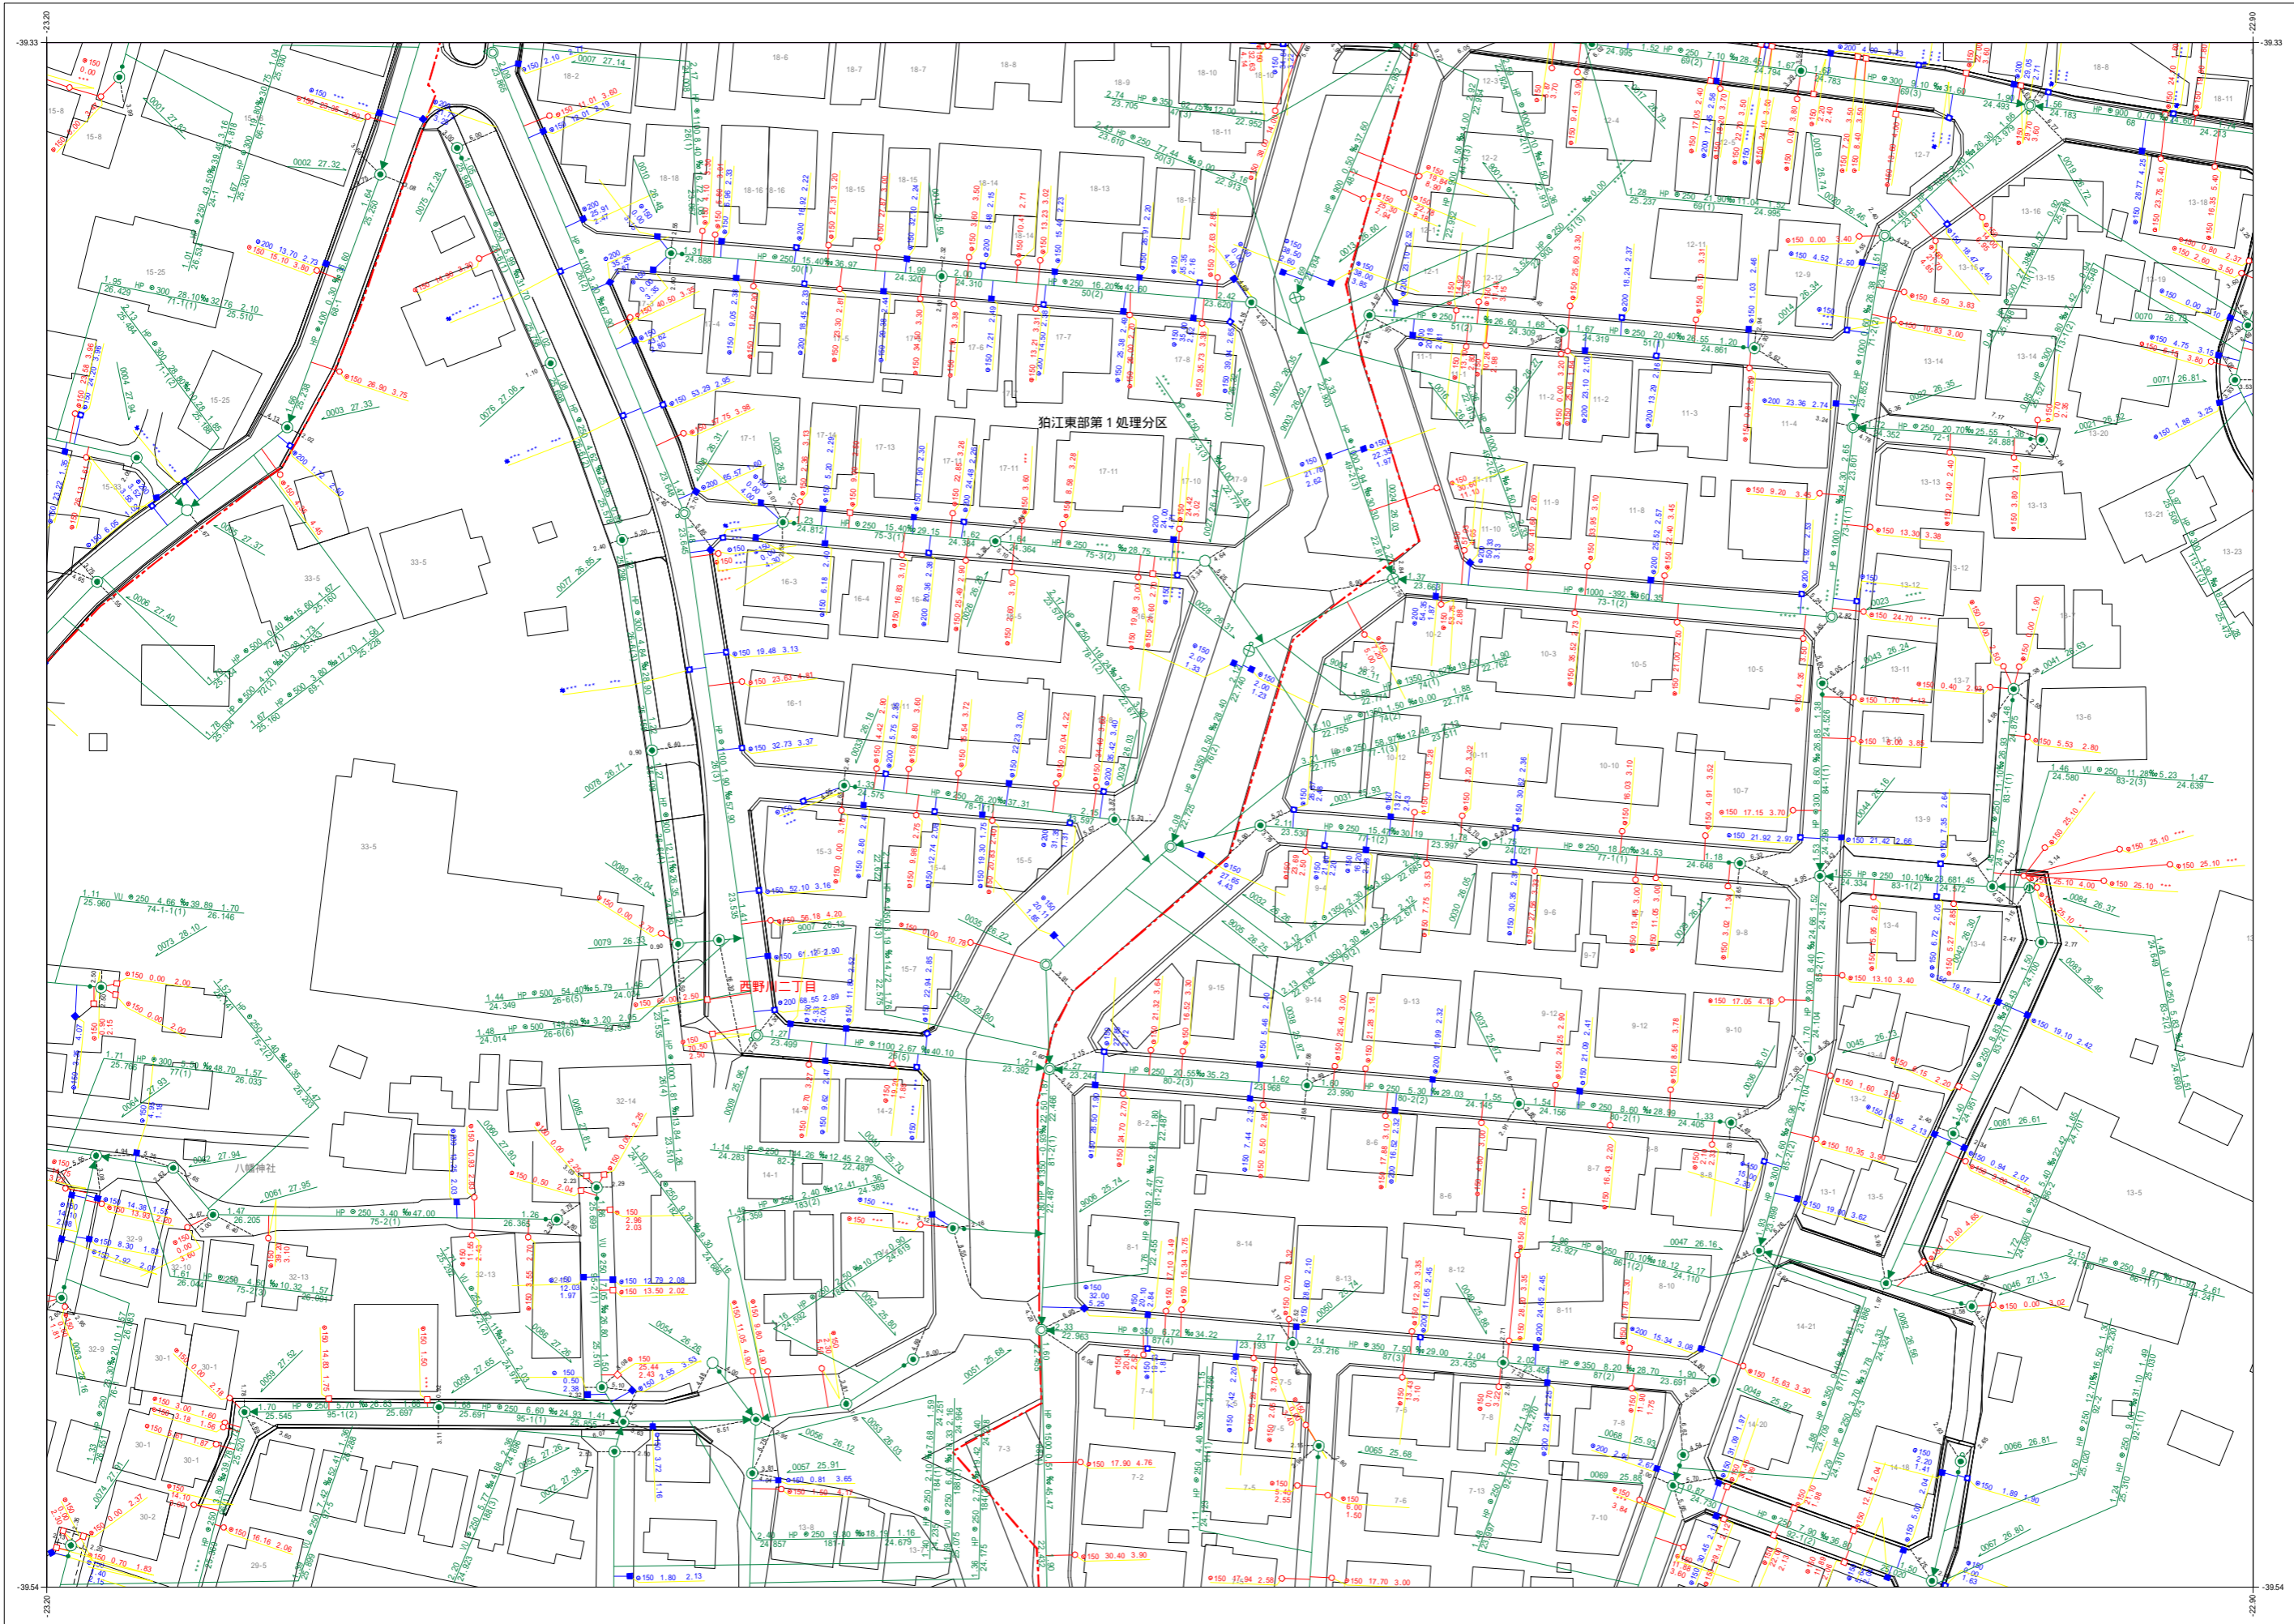

凡例	
種別	記号
<b>マンホール</b>	
0号マンホール (内径50mm)	○
1号マンホール (内径75mm)	○
2号マンホール (内径100mm)	○
3号マンホール (内径125mm)	○
4号マンホール (内径150mm)	○
5号マンホール (内径175mm)	○
6号マンホール (内径200mm)	○
特殊マンホール (内径600mm)	⊕
特殊マンホール (内径800mm)	⊕
特殊マンホール (内径1000mm)	⊕
特殊マンホール (内径1200mm)	⊕
特殊マンホール (内径1500mm)	⊕
特殊マンホール (内径1800mm)	⊕
特殊マンホール (内径2000mm)	⊕
特殊マンホール (内径不明)	⊕
組み立て式マンホール	⊕
伏越マンホール	⊕
横行マンホール	⊕
樹形マンホール	⊕
小口径マンホール	○
点検口	○
公積マンホール	○
角形マンホール	○
不明マンホール	○
流域下水マンホール	○
都下水マンホール	○
吐口	○
備心	○
<b>管渠</b>	
汚水幹線	— — — — —
汚水枝線	— — — — —
雨水幹線	— — — — —
雨水枝線	— — — — —
合流幹線	— — — — —
合流枝線	— — — — —
副管	— — — — —
流下矢印	▶
起点シンボル	●
転移記号	●
<b>樹</b>	
汚水樹	○
L型汚水樹	○
宅内雨水樹	○
L型宅内雨水樹	○
道路排水樹	○
道路排水樹	○
<b>表示例</b>	

令和五年三月作成  
狛江市環境部下水道課

1:1,000(A3)

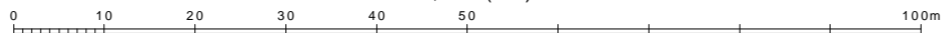

この下水道台帳は工事竣工図を基に作成したものであり、  
現地の下水道施設と必ずしも整合するものではありません。  
この場合は、現地を優先します。

A040

高市郡の基準はT.P.です