


# 狛江市公共下水道台帳平面図




A068	A069	A070
A078	A079	A080
A088	A089	A090

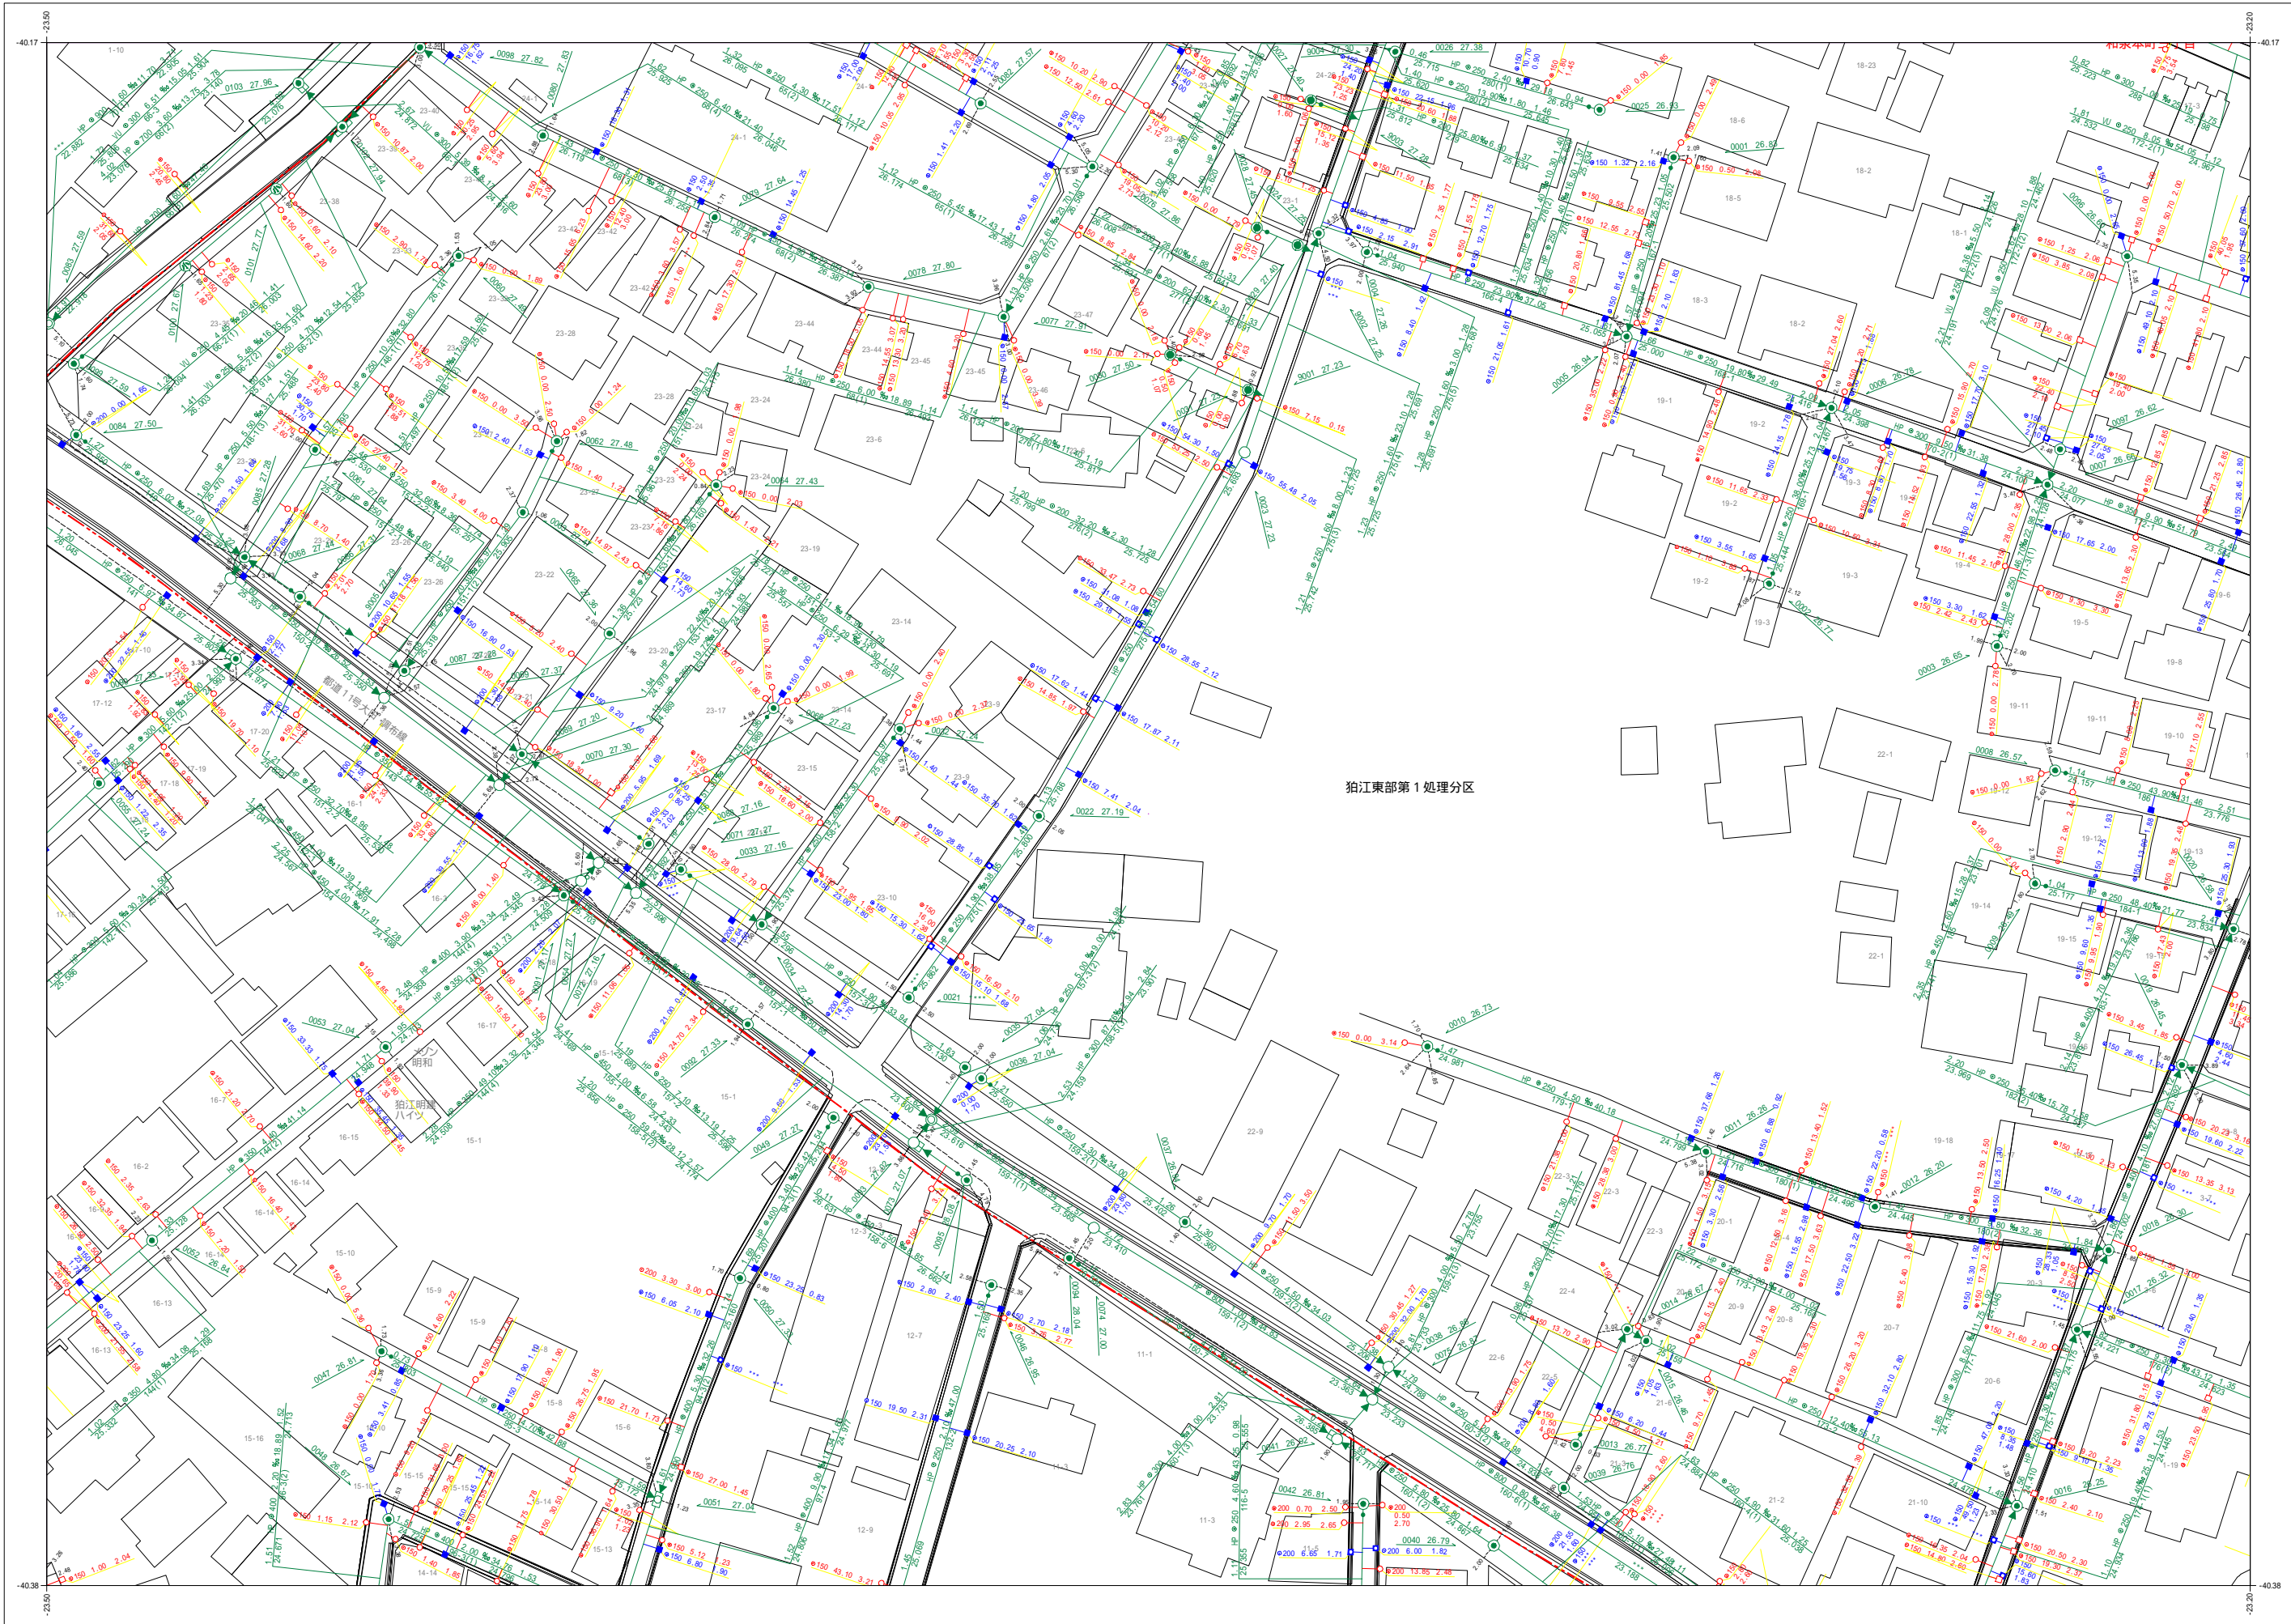

凡例	
種別	記号
<b>マンホール</b>	
0号マンホール (内径75mm)	○
1号マンホール (内径90mm)	⊙
2号マンホール (内径120mm)	⊖
3号マンホール (内径150mm)	⊗
4号マンホール (内径180mm)	⊕
5号マンホール (内径210mm)	⊖
6号マンホール (内径240mm)	⊗
特殊マンホール (内径600mm)	⊖
特殊マンホール (内径900mm)	⊗
特殊マンホール (内径1200mm)	⊕
特殊マンホール (内径1500mm)	⊖
特殊マンホール (内径1800mm)	⊗
特殊マンホール (内径2100mm)	⊕
特殊マンホール (内径2400mm)	⊖
特殊マンホール (内径不明)	⊗
組み立て式マンホール	⊖
伏越マンホール	⊖
橋行マンホール	⊖
樹形マンホール	●
小口径マンホール	⊖
点検口	⊖
公樹マンホール	○
角樹マンホール	□
不明マンホール	⊖
流域下水マンホール	⊖
都下水マンホール	⊖
吐口	⊖
備心	○
<b>管渠</b>	
汚水幹線	———
汚水枝線	———
雨水幹線	———
雨水枝線	———
合流幹線	———
合流枝線	———
副管	———
流下矢印	▶
起点シンボル	●
転移記号	●
<b>樹</b>	
汚水樹	—○—
L型汚水樹	—○—
宅内雨水樹	—○—
L型宅内雨水樹	—○—
道路排水樹	—○—
道路排水樹	—○—
<b>表示例</b>	
汚水幹線	———
汚水枝線	———
雨水幹線	———
雨水枝線	———
合流幹線	———
合流枝線	———
副管	———
流下矢印	▶
起点シンボル	●
転移記号	●

令和五年三月作成  
狛江市環境部下水道課

1:1,000(A3)

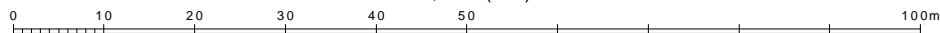

この下水道台帳は工事竣工図を基に作成したものであり、  
現地の下水道施設と必ずしも整合するものではありません。  
この場合は、現地を優先します。