


# 狛江市公共下水道台帳平面図




A076	A077	A078
A086	A087	A088
A096	A097	A098

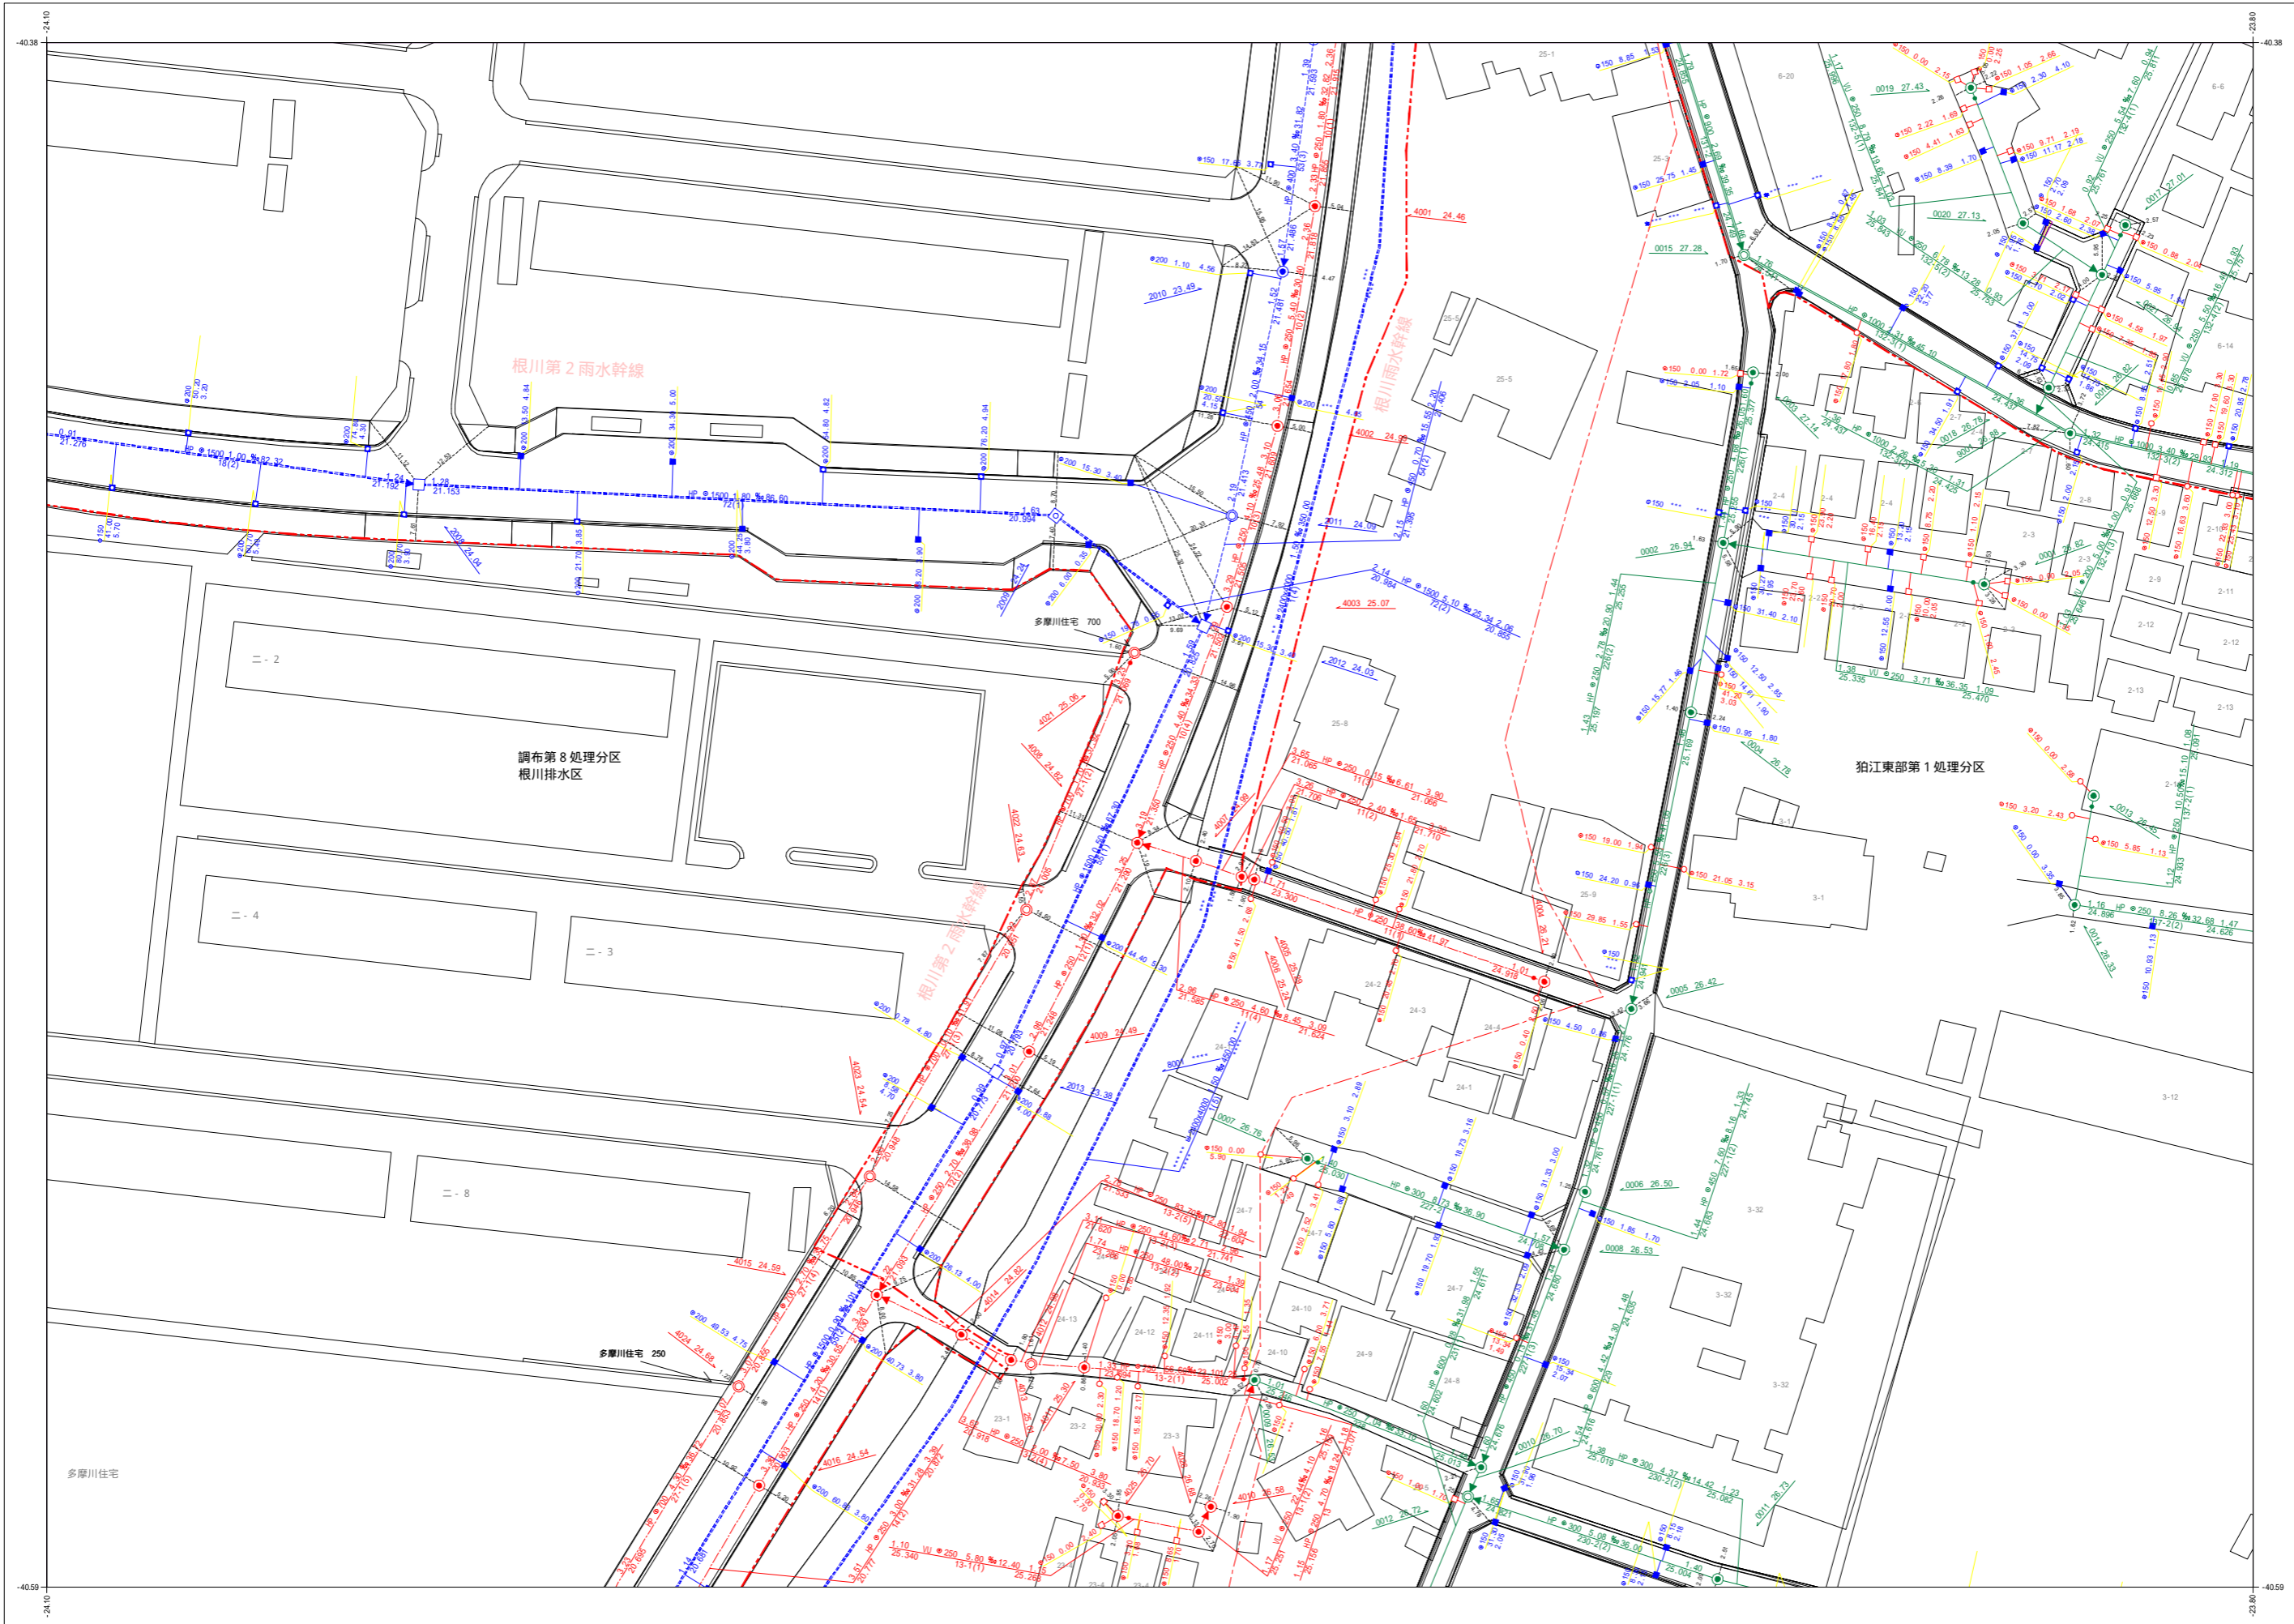

凡例	
種別	記号
<b>マンホール</b>	
0号マンホール (内径75mm)	○
1号マンホール (内径90mm)	○
2号マンホール (内径120mm)	○
3号マンホール (内径150mm)	○
4号マンホール (内径180mm)	○
5号マンホール (内径210×120mm)	○
6号マンホール (内径260×120mm)	○
特殊マンホール (内径60×90mm)	○
特殊マンホール (内径120×120mm)	○
特殊マンホール (内径150mm)	○
特殊マンホール (内径150×200mm)	○
特殊マンホール (内径270×270mm)	○
特殊マンホール (内径70×90mm)	○
特殊マンホール (内径不明)	○
組み立て2層マンホール	○
伏越マンホール	○
横行マンホール	○
樹形マンホール	○
小口径マンホール	○
点検口	○
公積マンホール	○
角形マンホール	○
不明マンホール	○
流域下水マンホール	○
都下水マンホール	○
吐口	○
備心	○
<b>管渠</b>	
汚水幹線	— — — — —
汚水枝線	— — — — —
雨水幹線	— — — — —
雨水枝線	— — — — —
合流幹線	— — — — —
合流枝線	— — — — —
副管	— — — — —
流下矢印	▶
起点シンボル	●
転移記号	●
<b>樹</b>	
汚水樹	○
L型汚水樹	○
宅内雨水樹	○
L型宅内雨水樹	○
道路排水樹	○
道路排水樹	○
<b>表示例</b>	

令和五年三月作成  
狛江市環境部下水道課

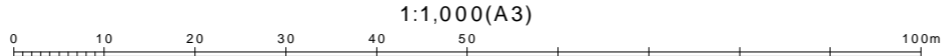

この下水道台帳は工事竣工図を基に作成したものであり、  
現地の下水道施設と必ずしも整合するものではありません。  
この場合は、現地を優先します。