
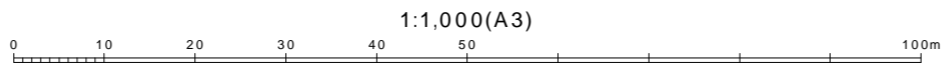


狛江市公共下水道台帳平面図

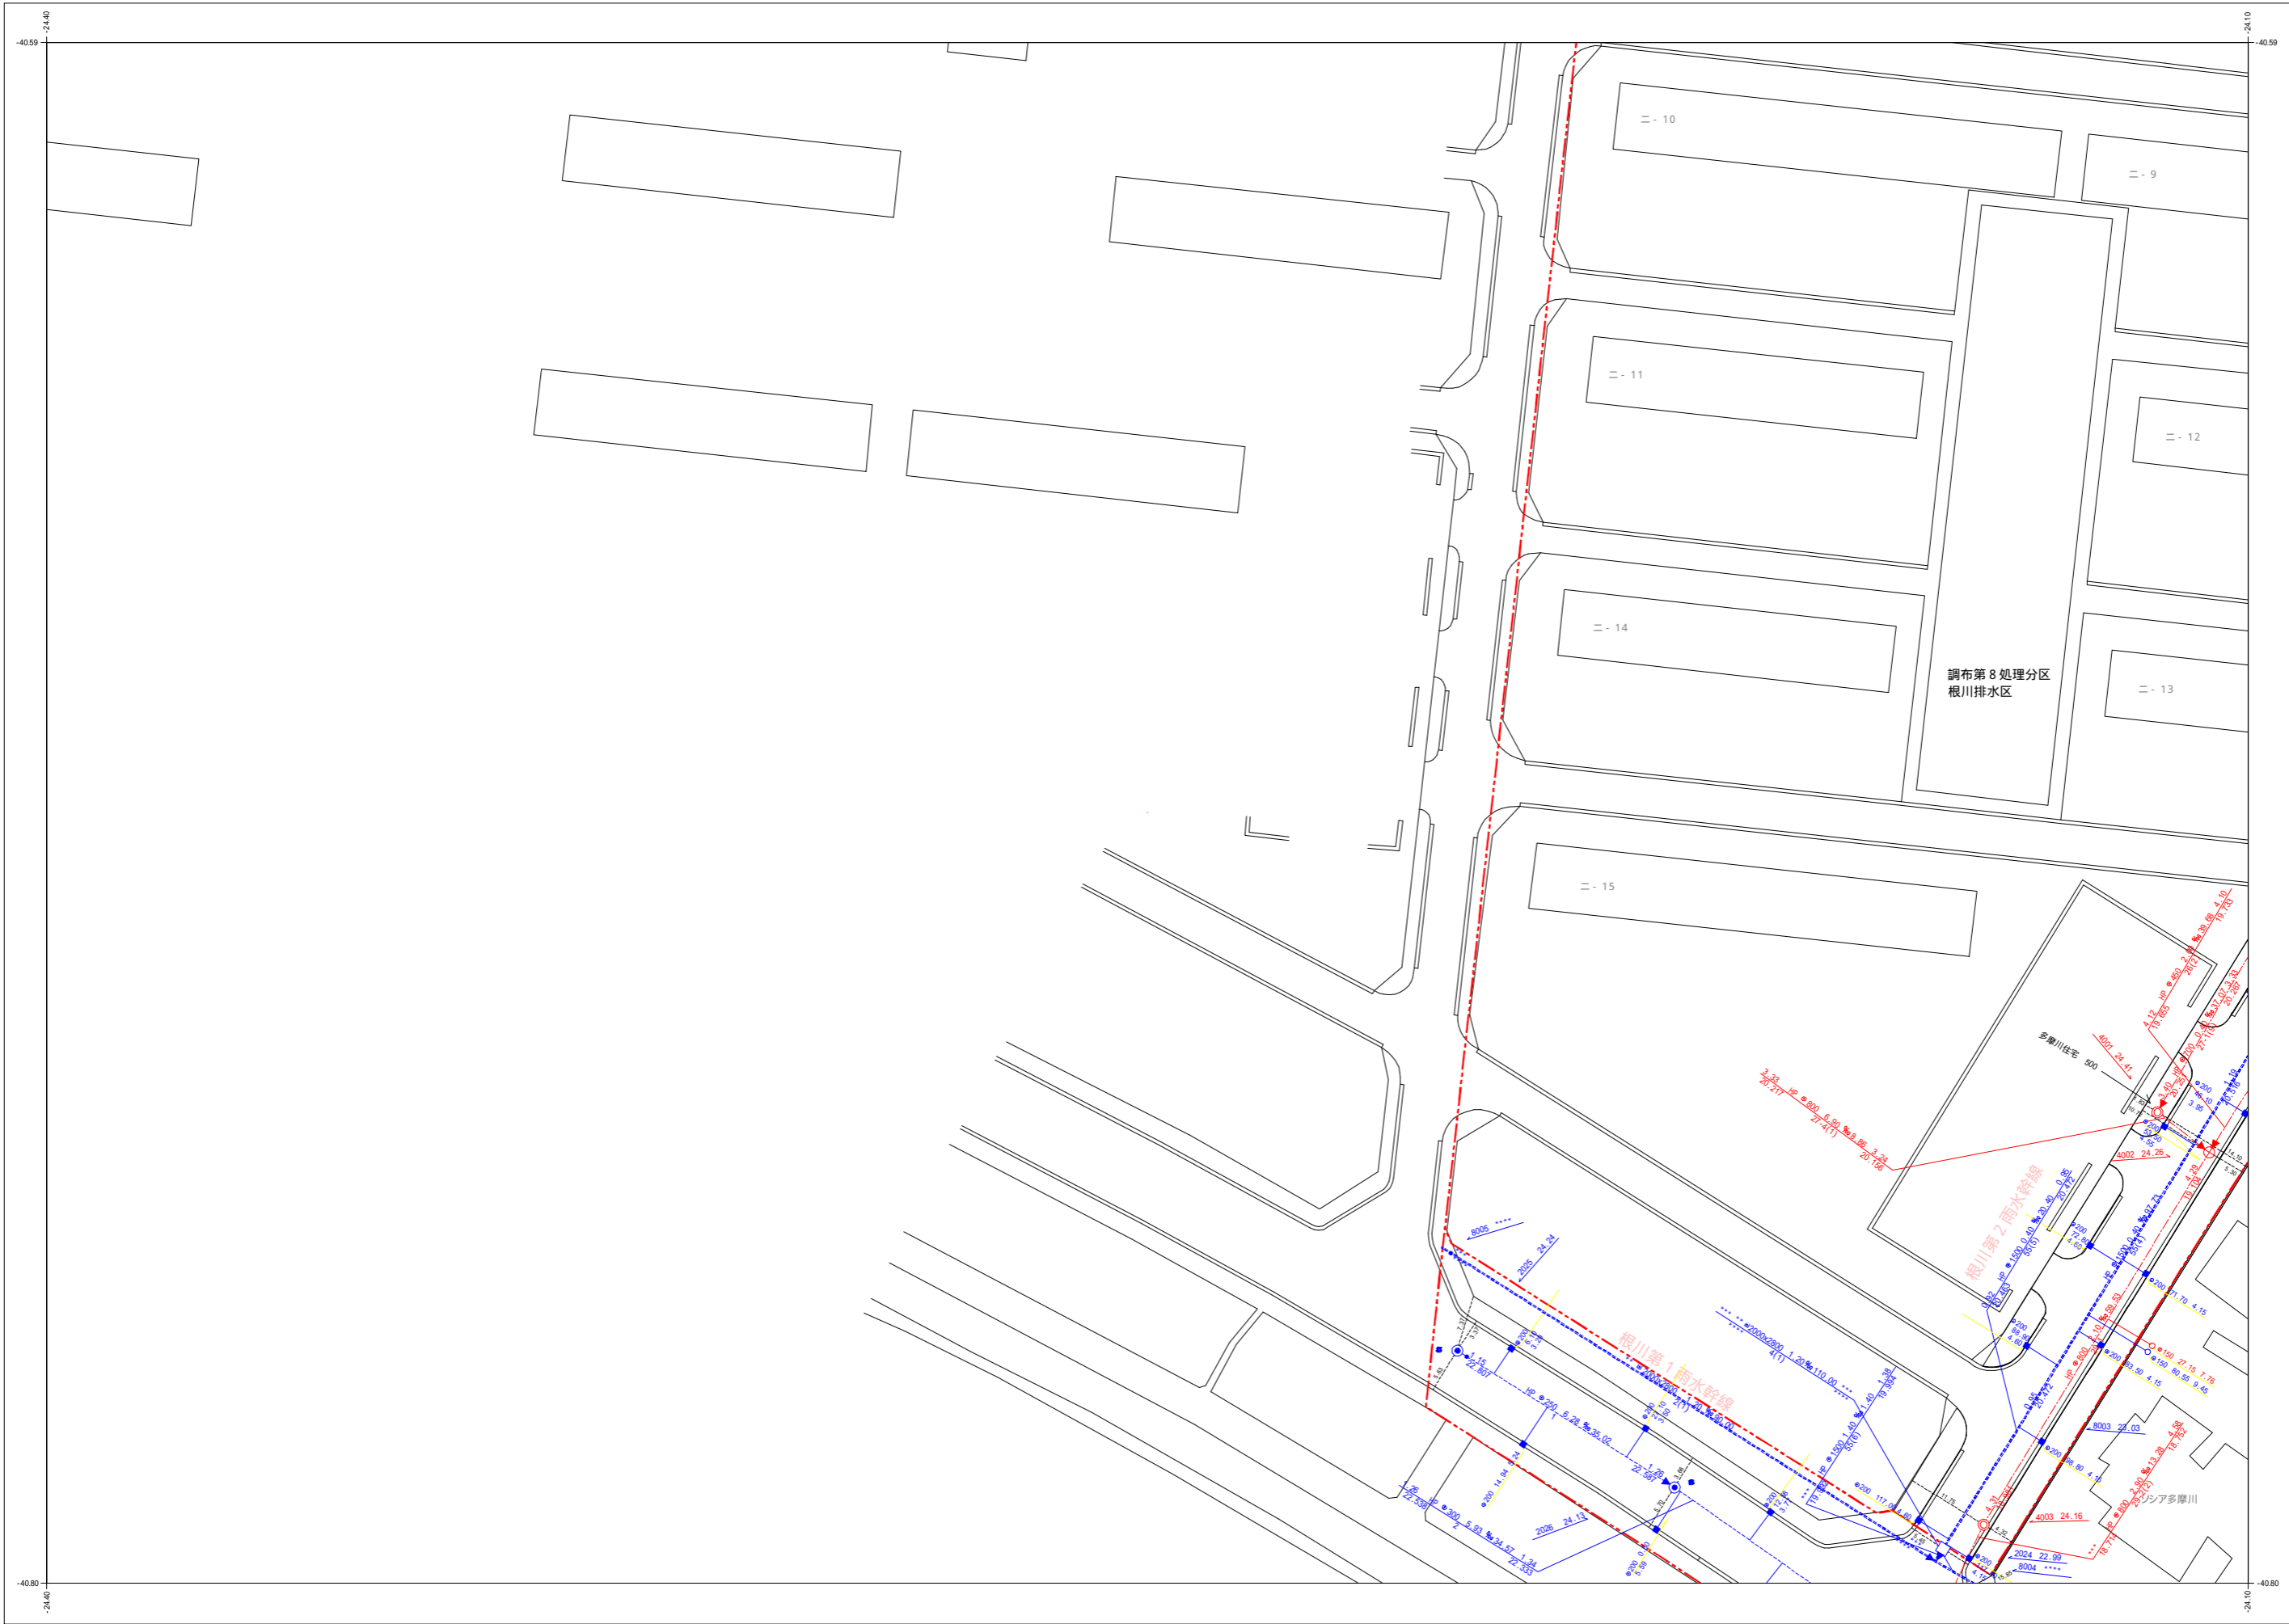

1:1,000(A3)

この下水道台帳は工事竣工図を基に作成したものであり、
 現地の下水道施設と必ずしも整合するものではありません。
 この場合は、現地を優先します。

A096

	A086	A087
	A096	A097
	C006	C007



凡例	
種別	記号
マンホール	
0号マンホール (内径75mm)	○
1号マンホール (内径90mm)	●
2号マンホール (内径120mm)	○
3号マンホール (内径150mm)	○
4号マンホール (内径180mm)	⊕
5号マンホール (内径210×120mm)	⊖
6号マンホール (内径260×120mm)	□
特1号マンホール (内径60×90mm)	⊞
特2号マンホール (内径120×120mm)	⊞
特3号マンホール (内径50mm)	●
特4号マンホール (内径60mm)	●
特5号マンホール (内径90mm)	●
特6号マンホール (内径90mm)	⊞
特7号マンホール (内径150×150mm)	⊞
特8号マンホール (内径150×200mm)	⊞
特9号マンホール (内径270×270mm)	⊞
特10号マンホール (内径70×90mm)	○
特11号マンホール (内径不明)	○
組み立て2層マンホール	⊞
伏線マンホール	⊞
横形マンホール	○
樹形マンホール	●
小口径マンホール	○
点検口	●
公樹マンホール	○
角樹マンホール	□
不明マンホール	○
流域下水マンホール	⊞
都下水マンホール	⊞
吐口	⊞
備心	○
管渠	
汚水幹線	———
汚水枝線	———
雨水幹線	———
雨水枝線	———
合流幹線	———
合流枝線	———
副管	□
流下矢印	▶
起点シンボル	●
転移記号	★
樹	
汚水樹	○
L型汚水樹	□
宅内雨水樹	○
L型宅内雨水樹	□
道路排水樹	■
道路排水樹	□
表示例	
<small> 高市の基準はT.P.です </small>	

令和五年三月作成

狛江市環境部下水道課