



狛江市公共下水道台帳平面図

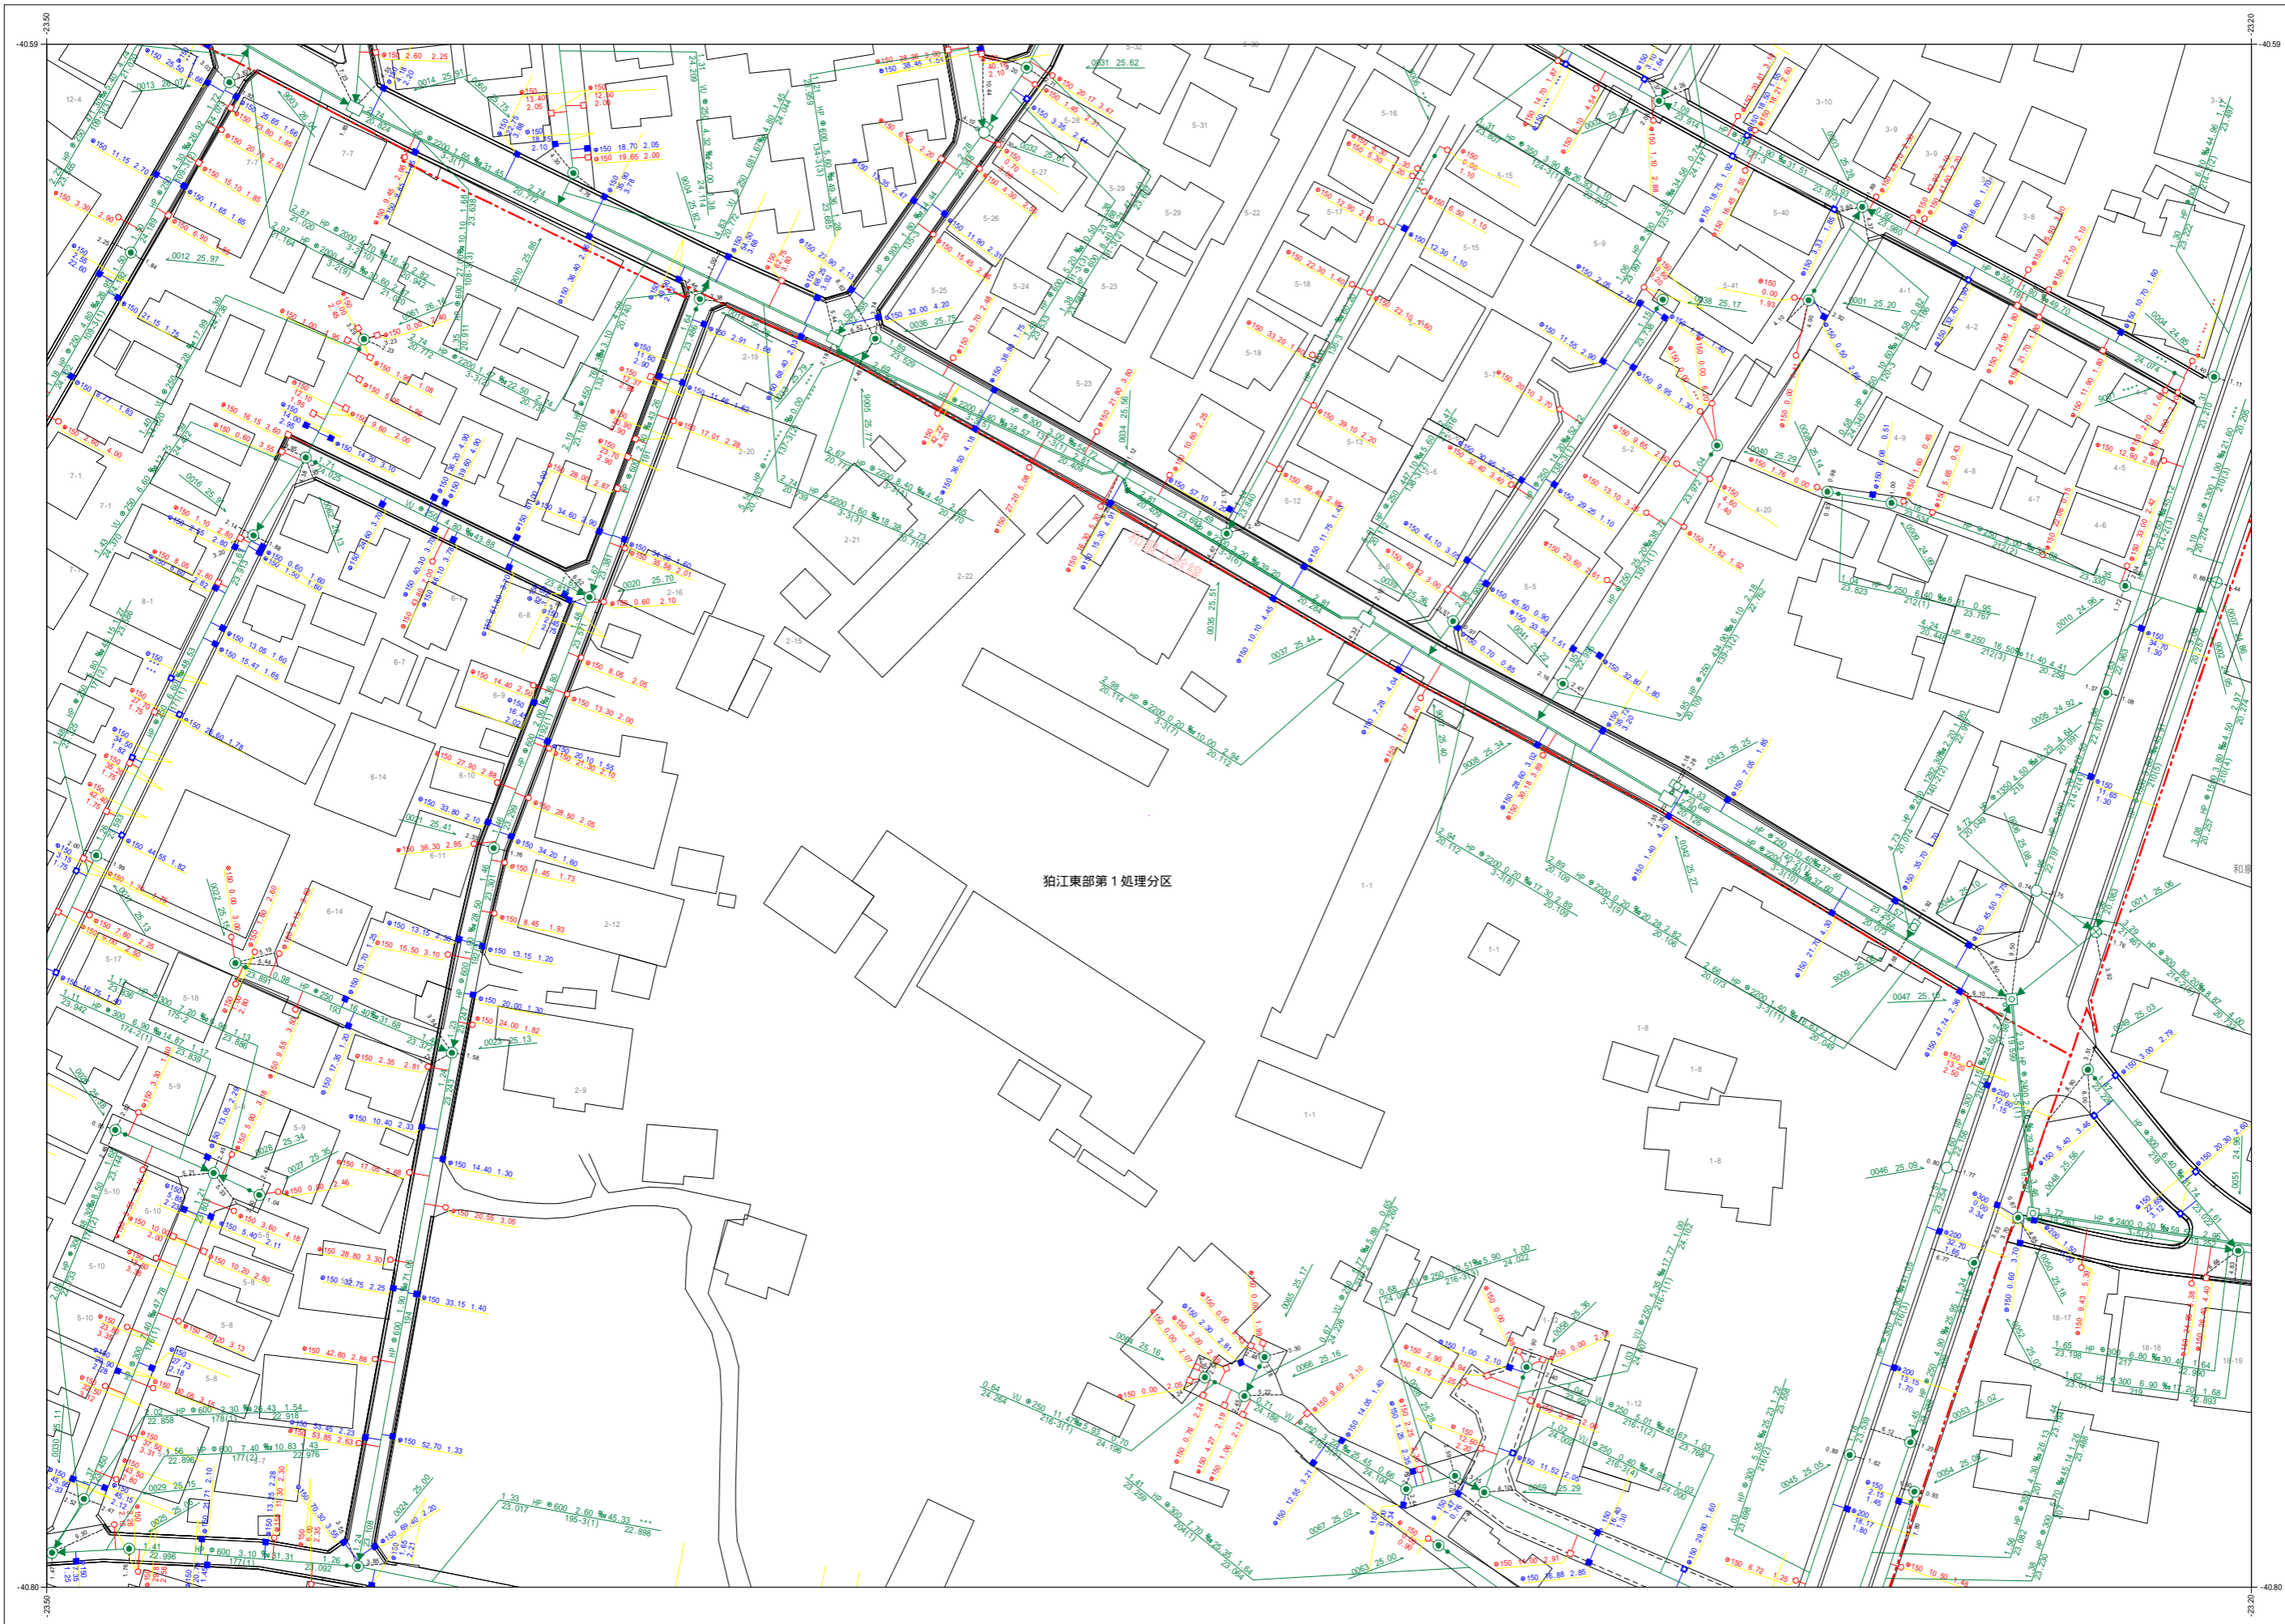


A088	A089	A090
A098	A099	A100
C008	C009	C010

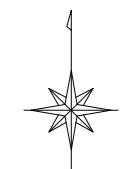

凡例	
種別	記号
マンホール	
0号マンホール (内径75mm)	○
1号マンホール (内径90mm)	○
2号マンホール (内径120mm)	○
3号マンホール (内径150mm)	○
4号マンホール (内径180mm)	○
5号マンホール (内径210mm)	○
6号マンホール (内径240mm)	○
特殊マンホール (内径600mm)	○
特殊マンホール (内径900mm)	○
特殊マンホール (内径1200mm)	○
特殊マンホール (内径1500mm)	○
特殊マンホール (内径1800mm)	○
特殊マンホール (内径2100mm)	○
特殊マンホール (内径2400mm)	○
特殊マンホール (内径不明)	○
組み立て2層マンホール	⊠
伏越マンホール	⊠
橋行マンホール	⊠
樹形マンホール	●
小口径マンホール	○
点検口	○
公樹マンホール	○
角樹マンホール	□
不明マンホール	○
流域下水マンホール	⊠
都下水マンホール	⊠
吐口	⊠
備心	○
管渠	
汚水幹線	———
汚水枝線	———
雨水幹線	———
雨水枝線	———
合流幹線	———
合流枝線	———
副管	———
流下矢印	▶
起点シンボル	●
転移記号	●
樹	
汚水樹	○
L型汚水樹	○
宅内雨水樹	○
L型宅内雨水樹	○
道路排水樹	○
道路排水樹	○
表示例	

狛江東部第1処理分区

令和五年三月作成
狛江市環境部下水道課

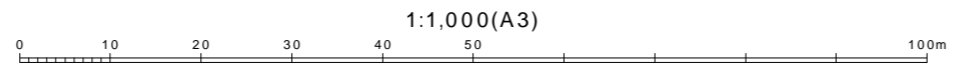

1:1,000(A3)

この下水道台帳は工事竣工図を基に作成したものであり、
現地の下水道施設と必ずしも整合するものではありません。
この場合は、現地を優先します。