


狛江市公共下水道台帳平面図

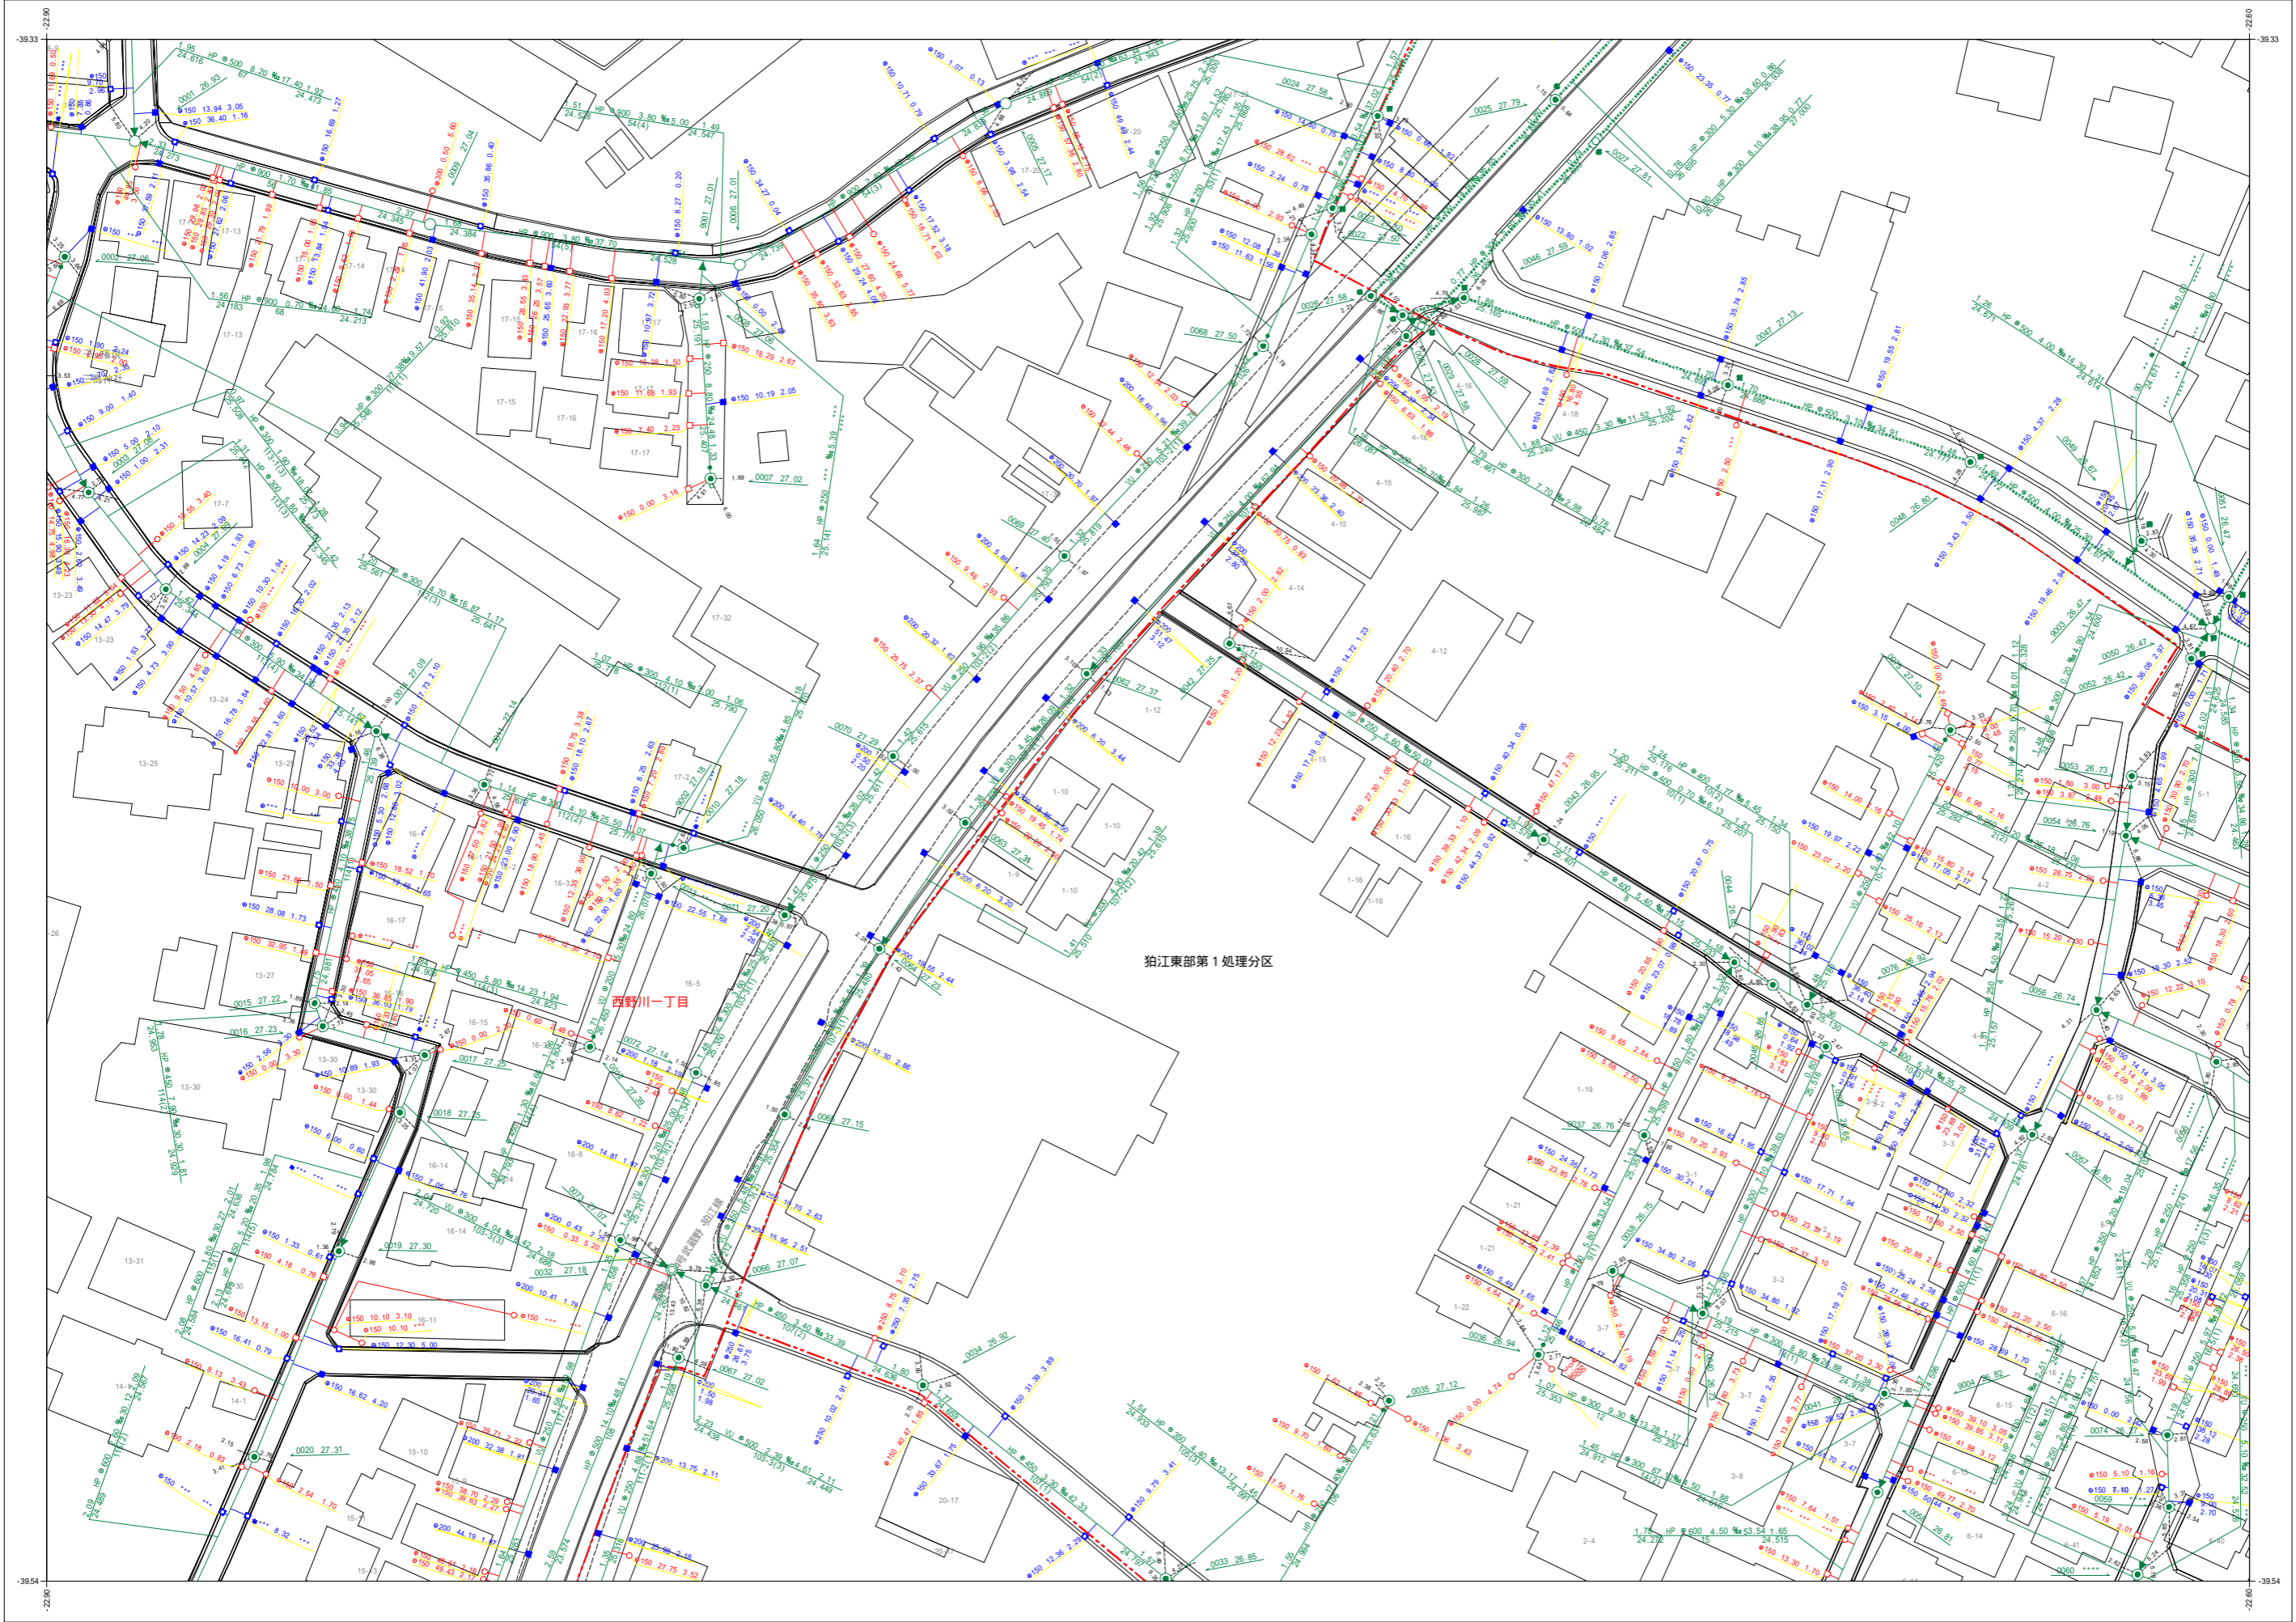

狛江東部第1処理分區


西野川一丁目

A030	B021	B022
A040	B031	B032
A050	B041	B042



凡例	
種別	記号
マンホール	
0号マンホール (内径7.5m)	○
1号マンホール (内径8.0m)	⊙
2号マンホール (内径1.20m)	○
3号マンホール (内径1.50m)	⊙
4号マンホール (内径1.80m)	⊕
5号マンホール (内径2.10x1.20m)	⊗
6号マンホール (内径2.60x1.20m)	⊞
特殊マンホール (内径6.0x9.0m)	⊠
特殊マンホール (内径2.0x1.20m)	⊡
特殊マンホール (内径5.0m)	⊚
特殊マンホール (内径6.0m)	⊛
特殊マンホール (内径8.0m)	⊜
特殊マンホール (内径1.50x1.50m)	⊝
特殊マンホール (内径1.50x2.00m)	⊞
特殊マンホール (内径2.00x1.20m)	⊠
特殊マンホール (内径2.70x2.70m)	⊡
特殊マンホール (内径7.0x9.0m)	⊞
特殊マンホール (内径6.0x9.0m)	⊞
組み立て2層マンホール	⊞
伏樋マンホール	⊞
橋行マンホール	⊞
樹形マンホール	●
小口径マンホール	⊙
点検口	⊙
公樹マンホール	⊙
角樹マンホール	⊞
不明マンホール	⊙
流域下水マンホール	⊞
都下水マンホール	⊞
吐口	⊙
備心	○
管渠	
汚水幹線	———
汚水枝線	———
雨水幹線	———
雨水枝線	———
合流幹線	———
合流枝線	———
副管	———
流下矢印	▶
起点シンボル	▶
転移記号	▶
樹	
汚水樹	○
L型汚水樹	⊞
宅内雨水樹	○
L型宅内雨水樹	⊞
道路排水樹	■
道路排水樹 (壁面)	■
表示例	

令和五年三月作成
狛江市環境部下水道課

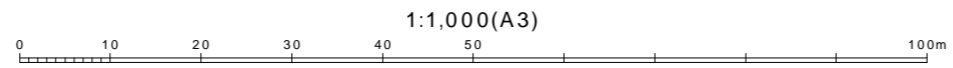

この下水道台帳は工事竣工図を基に作成したものであり、
 現地の下水道施設と必ずしも整合するものではありません。
 この場合は、現地を優先します。