


# 狛江市公共下水道台帳平面図




B031	B032	B033
B041	B042	B043
B051	B052	B053

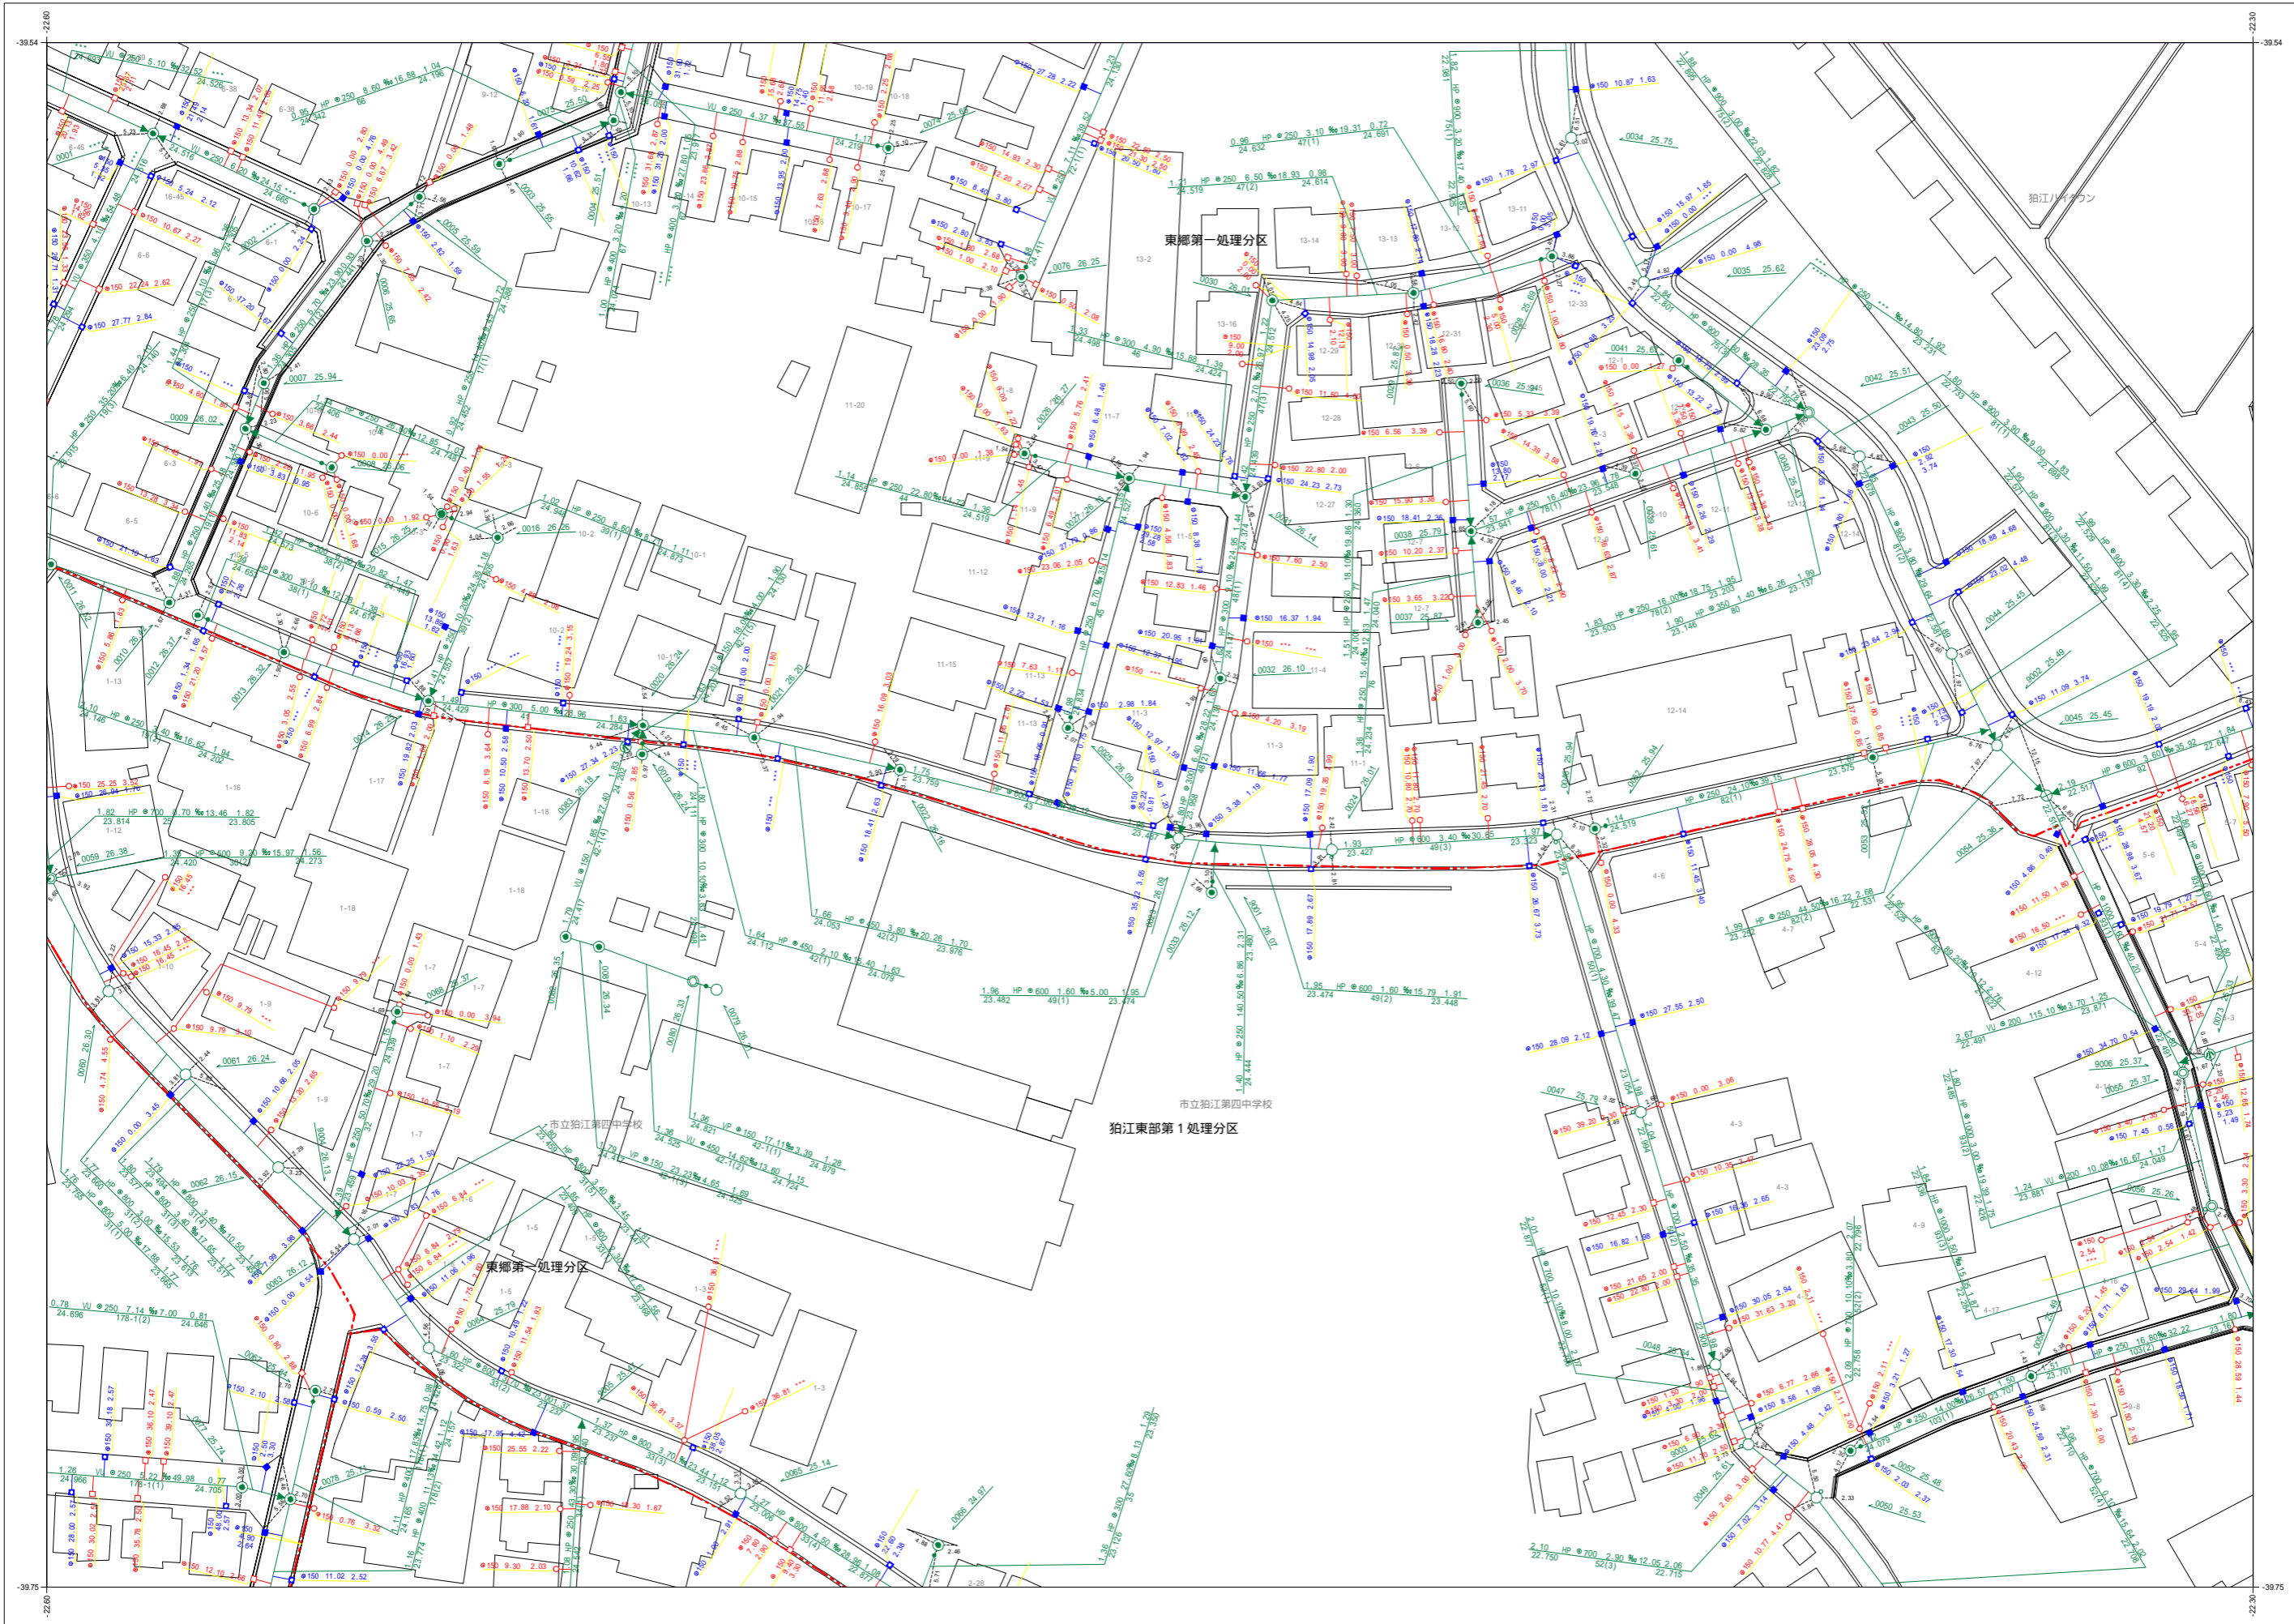

凡例	
種別	記号
<b>マンホール</b>	
<b>管渠</b>	
汚水幹線	———
汚水枝線	———
雨水幹線	———
雨水枝線	———
合流幹線	———
合流枝線	———
副管	———
流下矢印	▶
起点シンボル	●
転移記号	●
<b>樹</b>	
汚水樹	○
L型汚水樹	⊞
宅内雨水樹	○
L型宅内雨水樹	⊞
道路排水樹	⊞
道路排水樹	⊞
<b>表示例</b>	

令和五年三月作成  
狛江市環境部下水道課

1:1,000(A3)

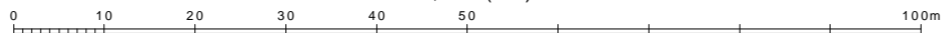

この下水道台帳は工事竣工図を基に作成したものであり、  
現地の下水道施設と必ずしも整合するものではありません。  
この場合は、現地を優先します。

B042