



狛江市公共下水道台帳平面図

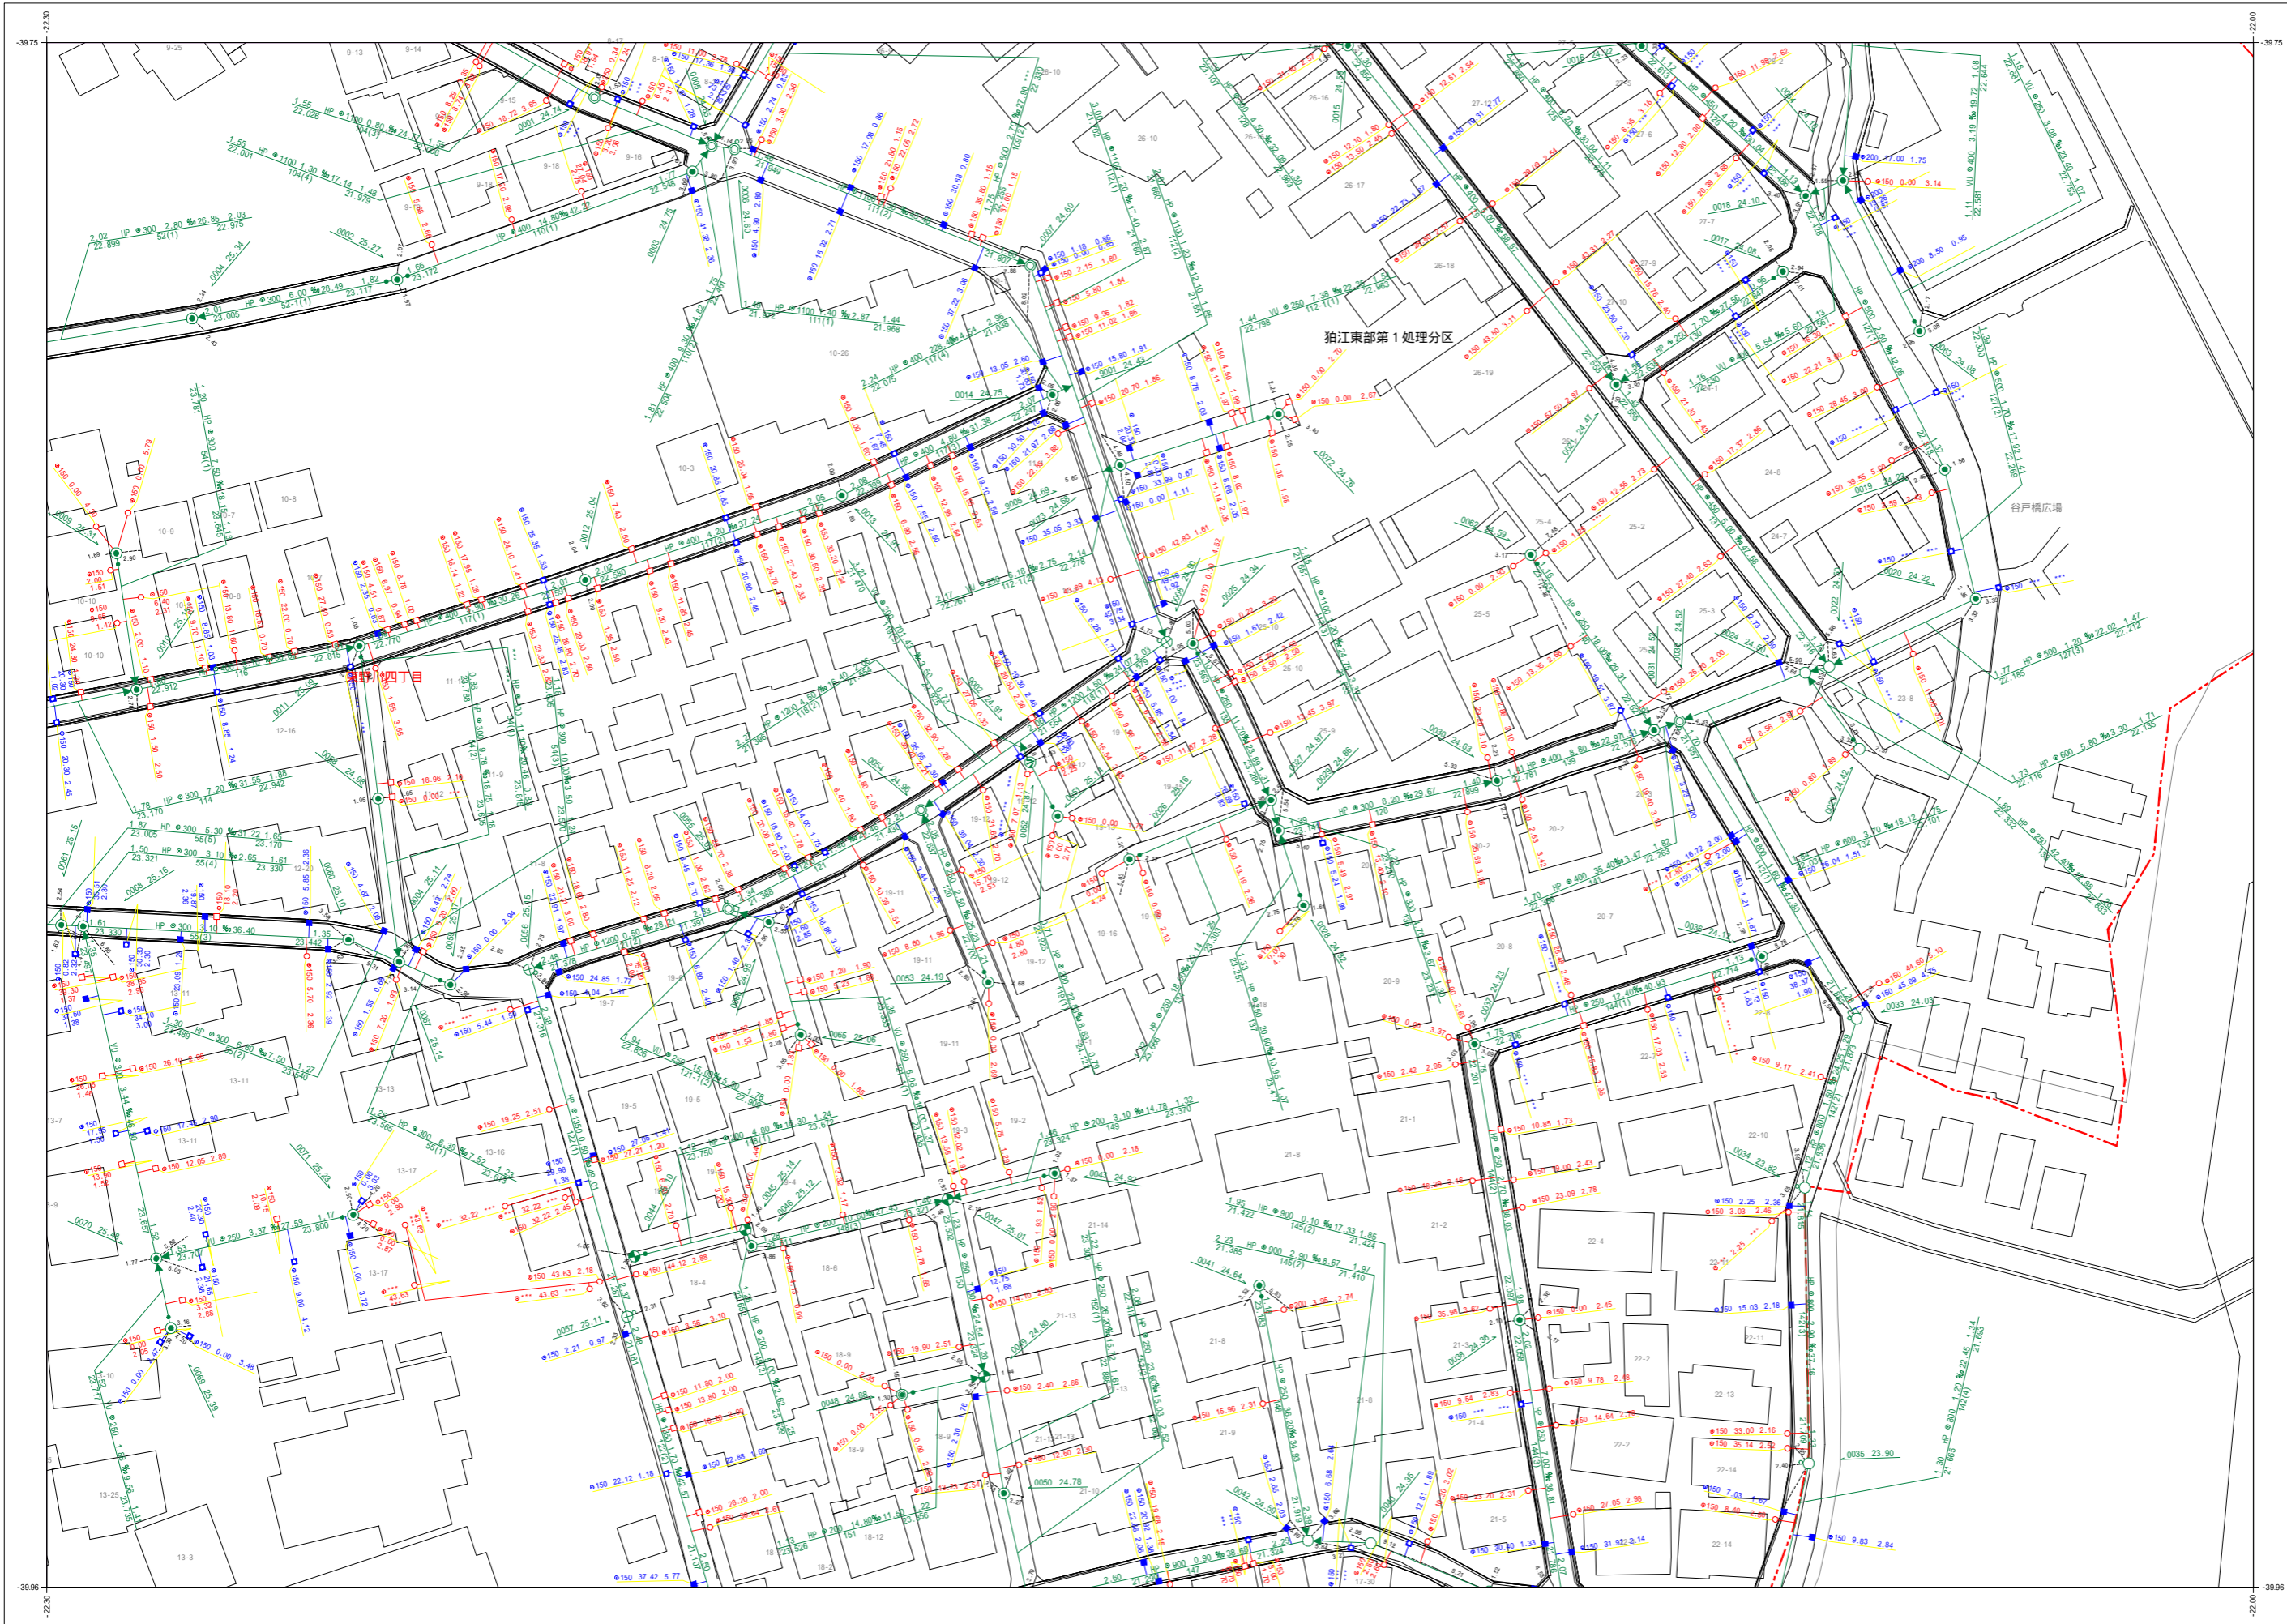


B042	B043	B044
B052	B053	B054
B062	B063	

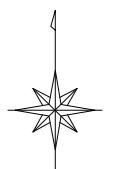

凡例	
種別	記号
マンホール	
0号マンホール (内径7.5m)	○
1号マンホール (内径9.0m)	○
2号マンホール (内径12.0m)	○
3号マンホール (内径15.0m)	○
4号マンホール (内径18.0m)	○
5号マンホール (内径21.0×12.0m)	⊕
6号マンホール (内径26.0×12.0m)	⊞
特1号マンホール (内径6.0×9.0m)	⊠
特2号マンホール (内径2.0×1.20m)	⊡
特3号マンホール (内径5.0m)	○
特4号マンホール (内径6.0m)	○
特5号マンホール (内径8.0m)	○
特6号マンホール (内径15.0×15.0m)	⊞
特7号マンホール (内径15.0×2.00m)	⊞
特8号マンホール (内径2.0×2.70m)	⊡
特9号マンホール (内径6.0×9.0m)	⊠
特10号マンホール (内径6.0m)	○
組み立て式マンホール	⊞
伏越マンホール	⊞
横形マンホール	⊞
樹形マンホール	●
小口径マンホール	○
点検口	○
公称マンホール	○
角形マンホール	□
不明マンホール	○
流域下水マンホール	⊞
都下水マンホール	⊞
吐口	⊞
備心	○
管渠	
汚水幹線	———
汚水枝線	———
雨水幹線	———
雨水枝線	———
合流幹線	———
合流枝線	———
副管	———
流下矢印	▶
起点シンボル	●
転移記号	●
樹	
汚水樹	○
L型汚水樹	○
宅内雨水樹	○
L型宅内雨水樹	○
道路排水樹	○
道路排水樹	○
表示例	

令和五年三月作成
狛江市環境部下水道課

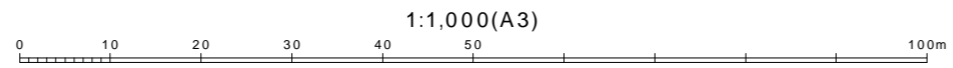

この下水道台帳は工事竣工図を基に作成したものであり、
現地の下水道施設と必ずしも整合するものではありません。
この場合は、現地を優先します。