


狛江市公共下水道台帳平面図



B071	B072	B073
B081	B082	B083
B091	B092	B093

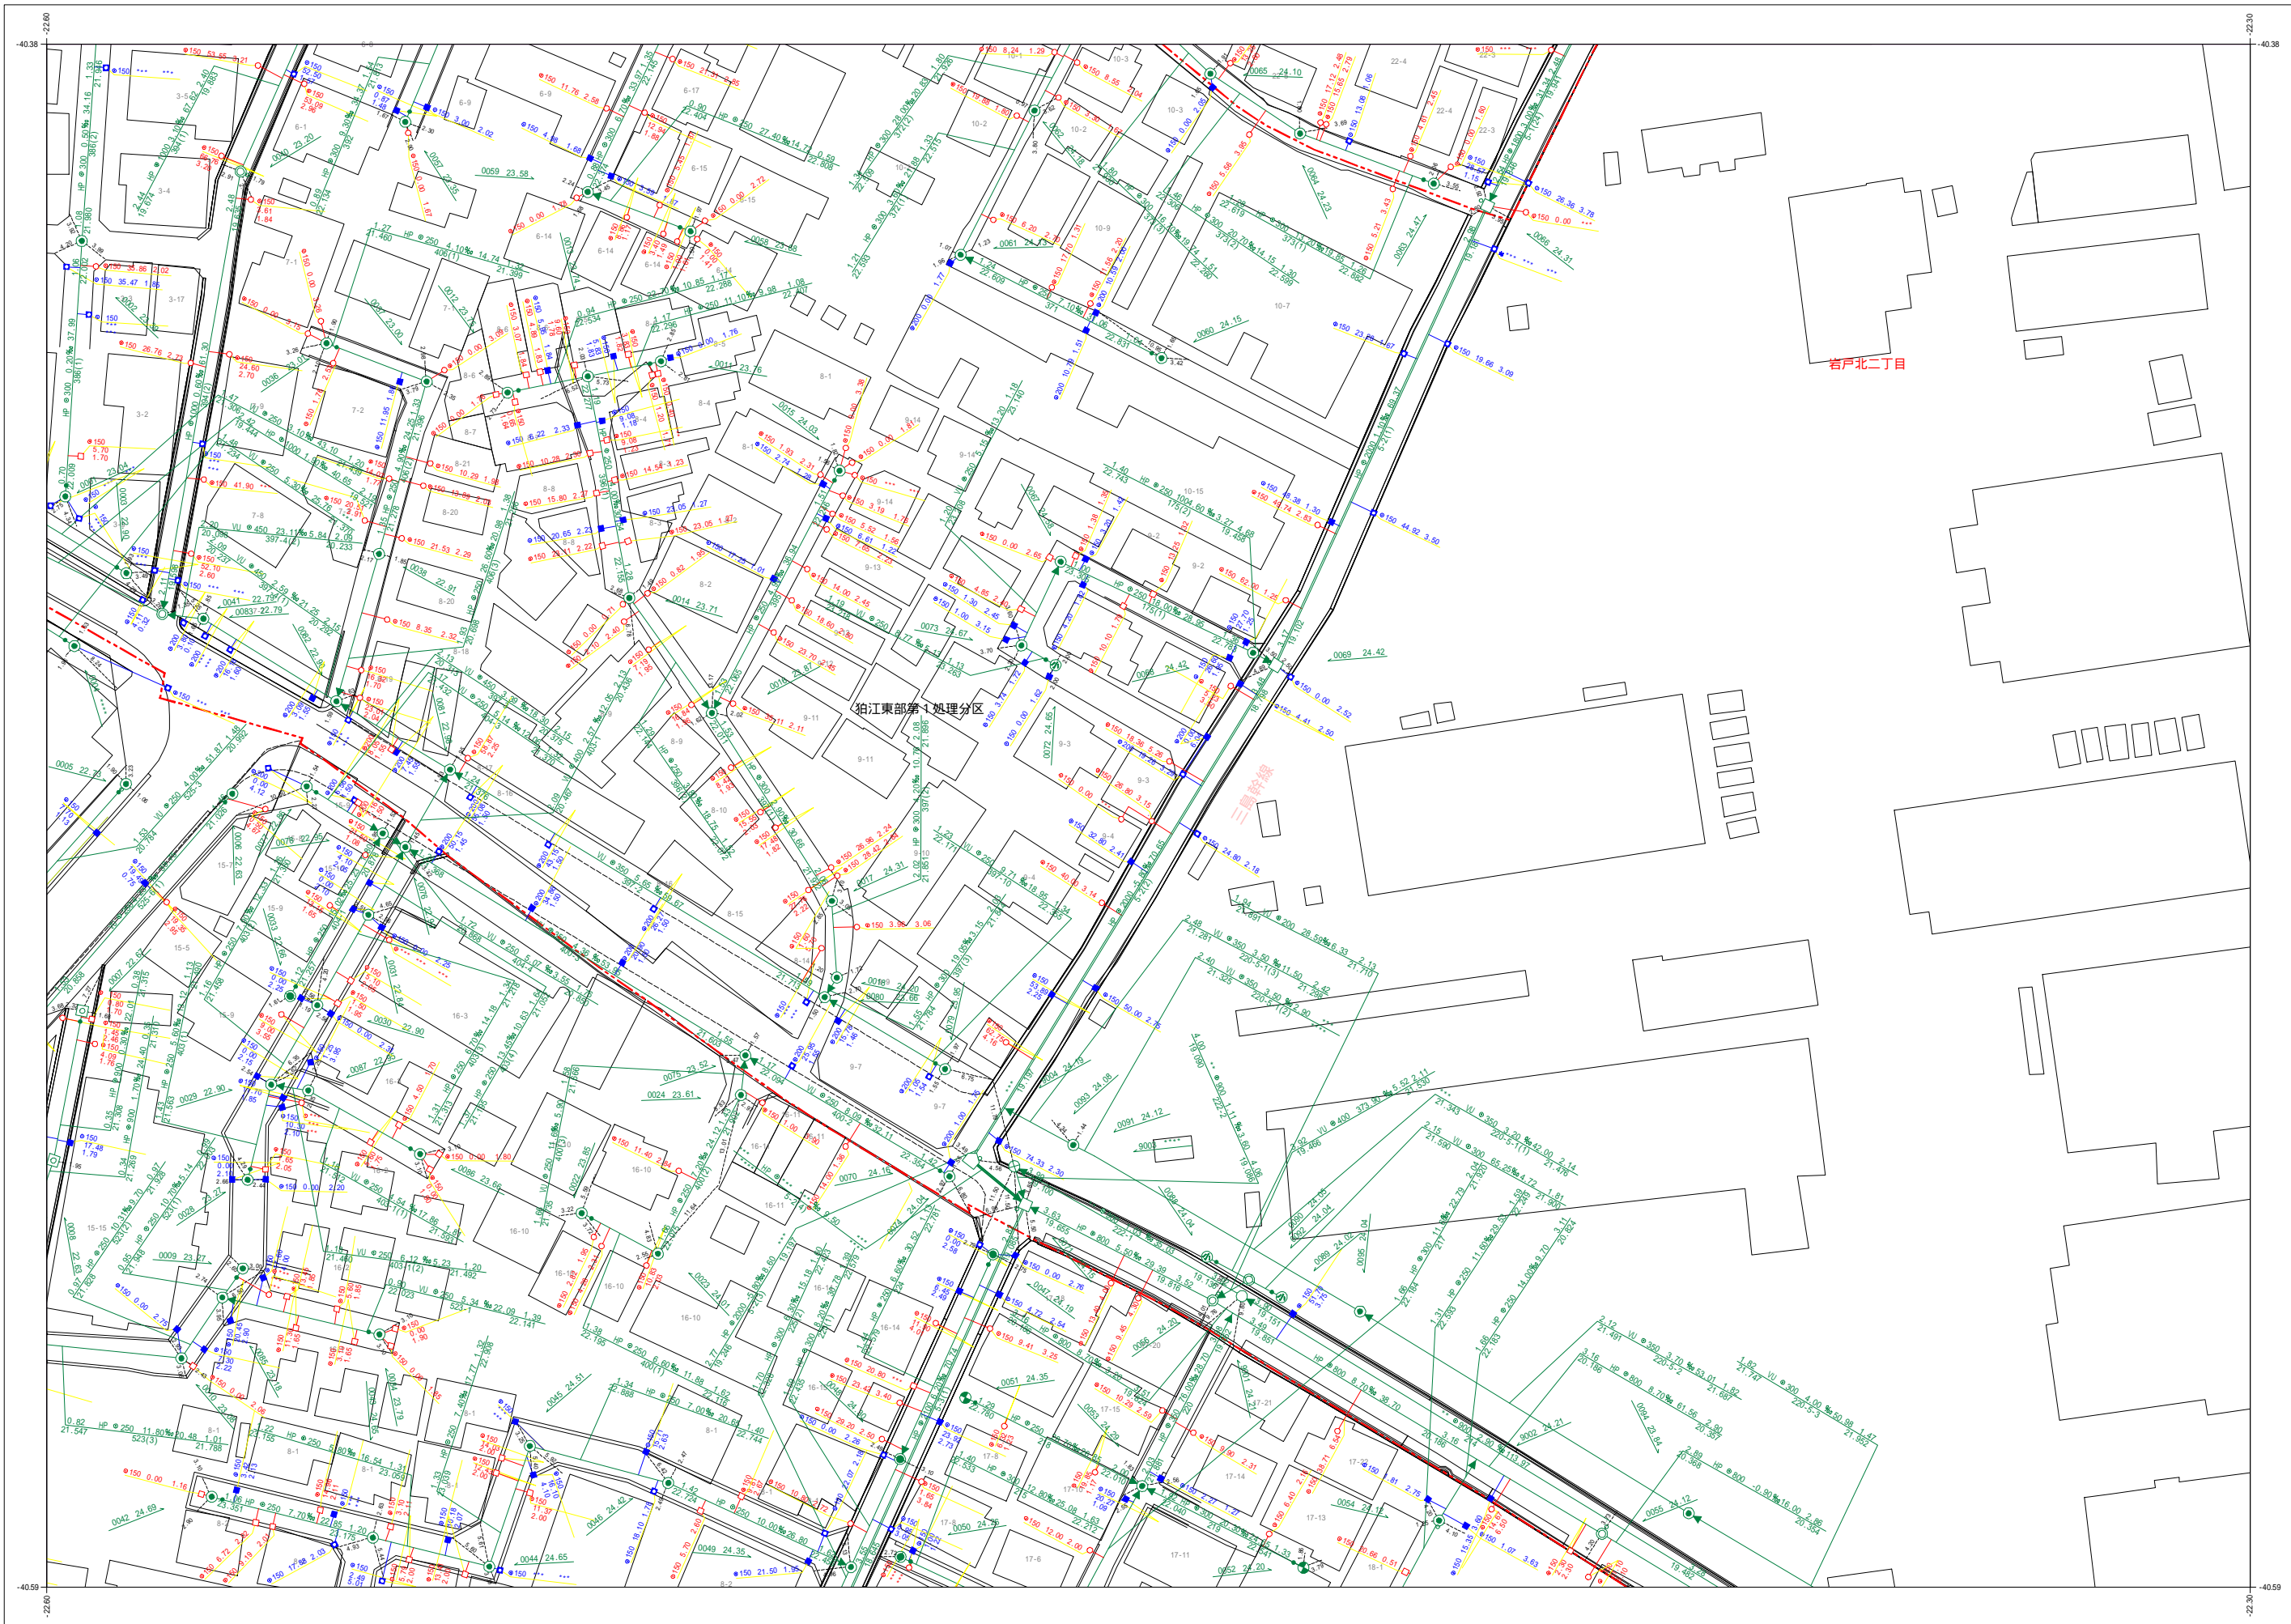

凡例	
種別	記号


マンホール	
0号マンホール (内径7.5m)	○
1号マンホール (内径8.0m)	○
2号マンホール (内径1.20m)	○
3号マンホール (内径1.50m)	○
4号マンホール (内径1.80m)	○
5号マンホール (内径2.10×1.20m)	□
6号マンホール (内径2.60×1.20m)	□
特1号マンホール (内径6.0×9.0m)	□
特2号マンホール (内径1.20×1.20m)	□
特3号マンホール (内径5.0m)	○
特4号マンホール (内径6.0m)	○
特5号マンホール (内径8.0m)	○
特6号マンホール (内径1.50×1.50m)	□
特7号マンホール (内径1.50×2.00m)	□
特8号マンホール (内径2.70×2.70m)	□
特9号マンホール (内径7.0×9.0m)	□
特10号マンホール (内径不詳)	○
組み立て2層マンホール	□
伏越マンホール	□
橋形マンホール	○
小口径マンホール	○
点検口	○
公樹マンホール	○
角樹マンホール	□
不明マンホール	○
流域下水マンホール	□
都下水マンホール	○
吐口	○
備心	○

管渠	
汚水幹線	———
汚水枝線	———
雨水幹線	———
雨水枝線	———
合流幹線	———
合流枝線	———
副管	□
流下矢印	▶
起点シンボル	●
転移記号	●

樹	
汚水樹	○
L型汚水樹	○
宅内雨水樹	○
L型宅内雨水樹	○
道路排水樹	○
道路排水樹	○

表示例	

令和五年三月作成
狛江市環境部下水道課

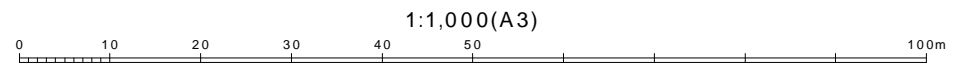

この下水道台帳は工事竣工図を基に作成したものであり、
現地の下水道施設と必ずしも整合するものではありません。
この場合は、現地を優先します。