


狛江市公共下水道台帳平面図



A007	A008	A009
C007	C008	C009
C017	C018	C019

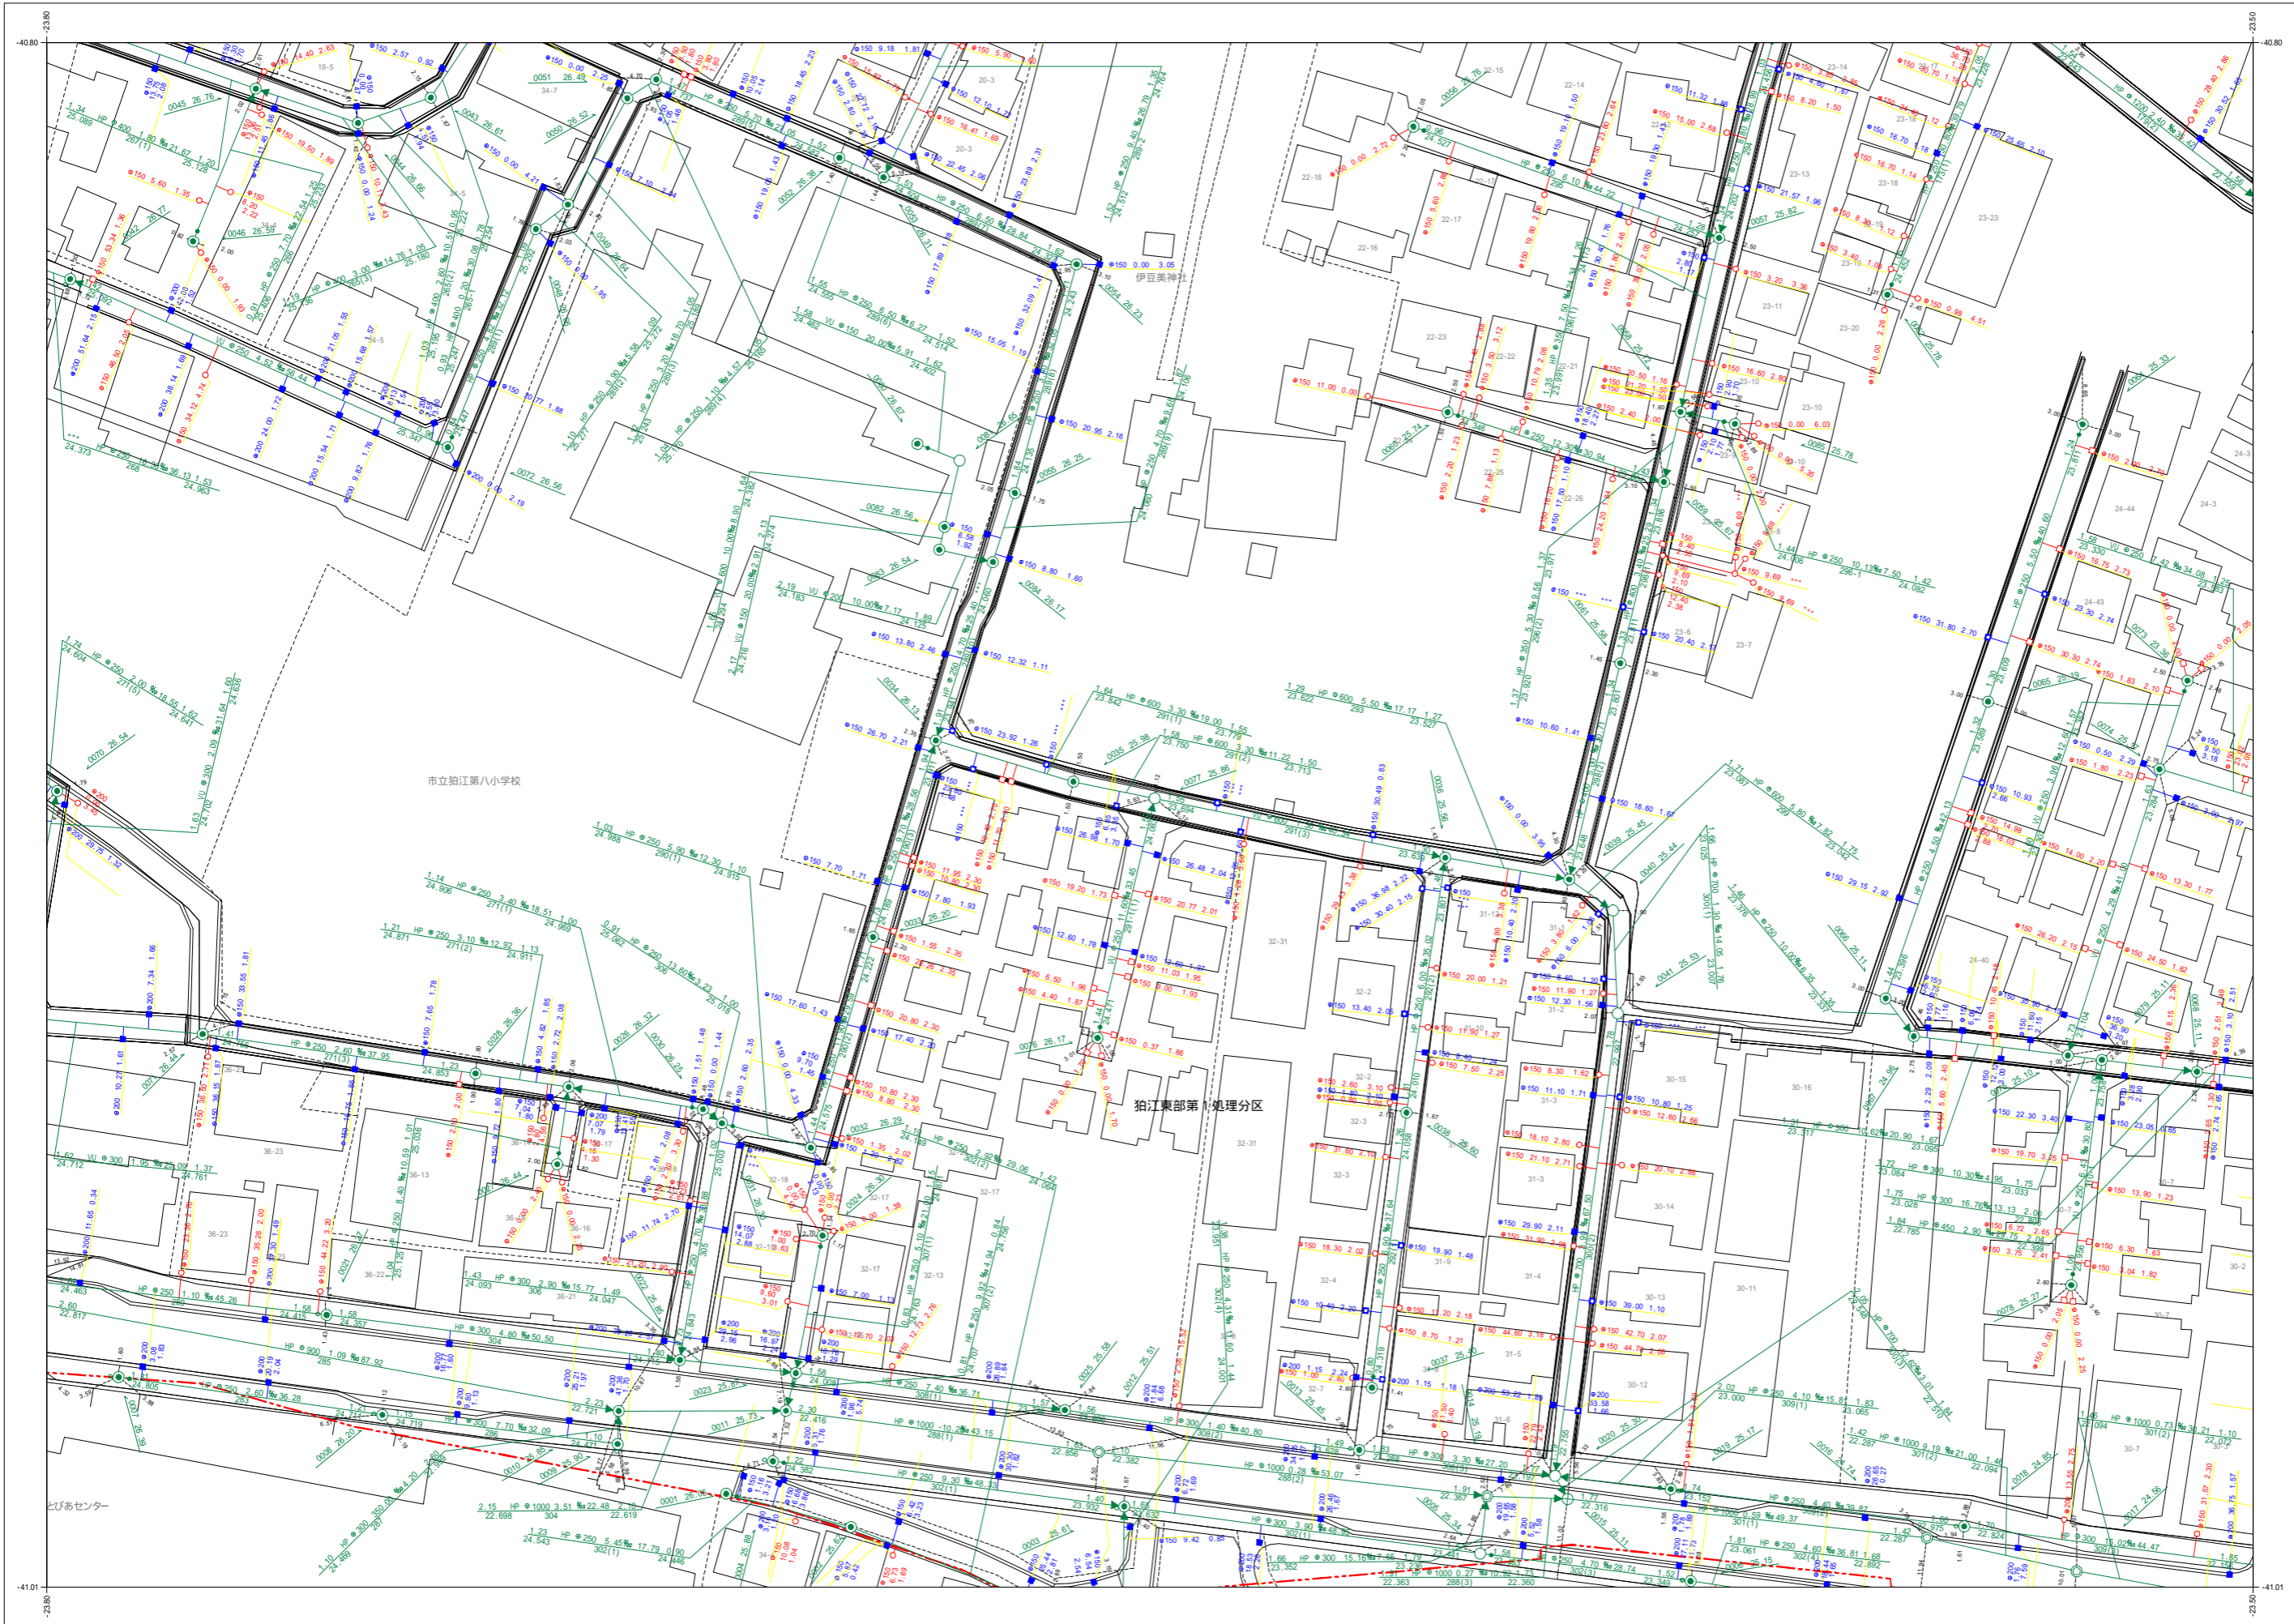


令和五年三月作成
狛江市環境部下水道課

種別	記号
マンホール	
0号マンホール (内径7.5cm)	○
1号マンホール (内径8.0cm)	○
2号マンホール (内径12.0cm)	○
3号マンホール (内径15.0cm)	○
4号マンホール (内径18.0cm)	○
5号マンホール (内径21.0×12.0cm)	○
6号マンホール (内径26.0×12.0cm)	○
特殊マンホール (内径6.0×9.0cm)	○
特殊マンホール (内径12.0×12.0cm)	○
特殊マンホール (内径5.0cm)	○
特殊マンホール (内径6.0cm)	○
特殊マンホール (内径7.0cm)	○
特殊マンホール (内径7.6×9.0cm)	○
特殊マンホール (内径7.0×9.0cm)	○
特殊マンホール (内径不明)	○
組み立て2層マンホール	○
伏せマンホール	○
橋形マンホール	○
小口径マンホール	○
点検口	○
公積マンホール	○
角形マンホール	○
不明マンホール	○
流域下水マンホール	○
都下水マンホール	○
吐口	○
備心	○
管渠	
汚水幹線	—
汚水枝線	—
雨水幹線	—
雨水枝線	—
合流幹線	—
合流枝線	—
副管	—
流下矢印	▶
起点シンボル	—
転移記号	—
樹	
汚水樹	—
L型汚水樹	—
宅内雨水樹	—
L型宅内雨水樹	—
道路排水樹	—
道路排水樹	—

表示例

高市郡はT.P.です

 1:1,000(A3)



この下水道台帳は工事竣工図を基に作成したものであり、
 現地の下水道施設と必ずしも整合するものではありません。
 この場合は、現地を優先します。