


狛江市公共下水道台帳平面図




	C048	C049
	C058	C059

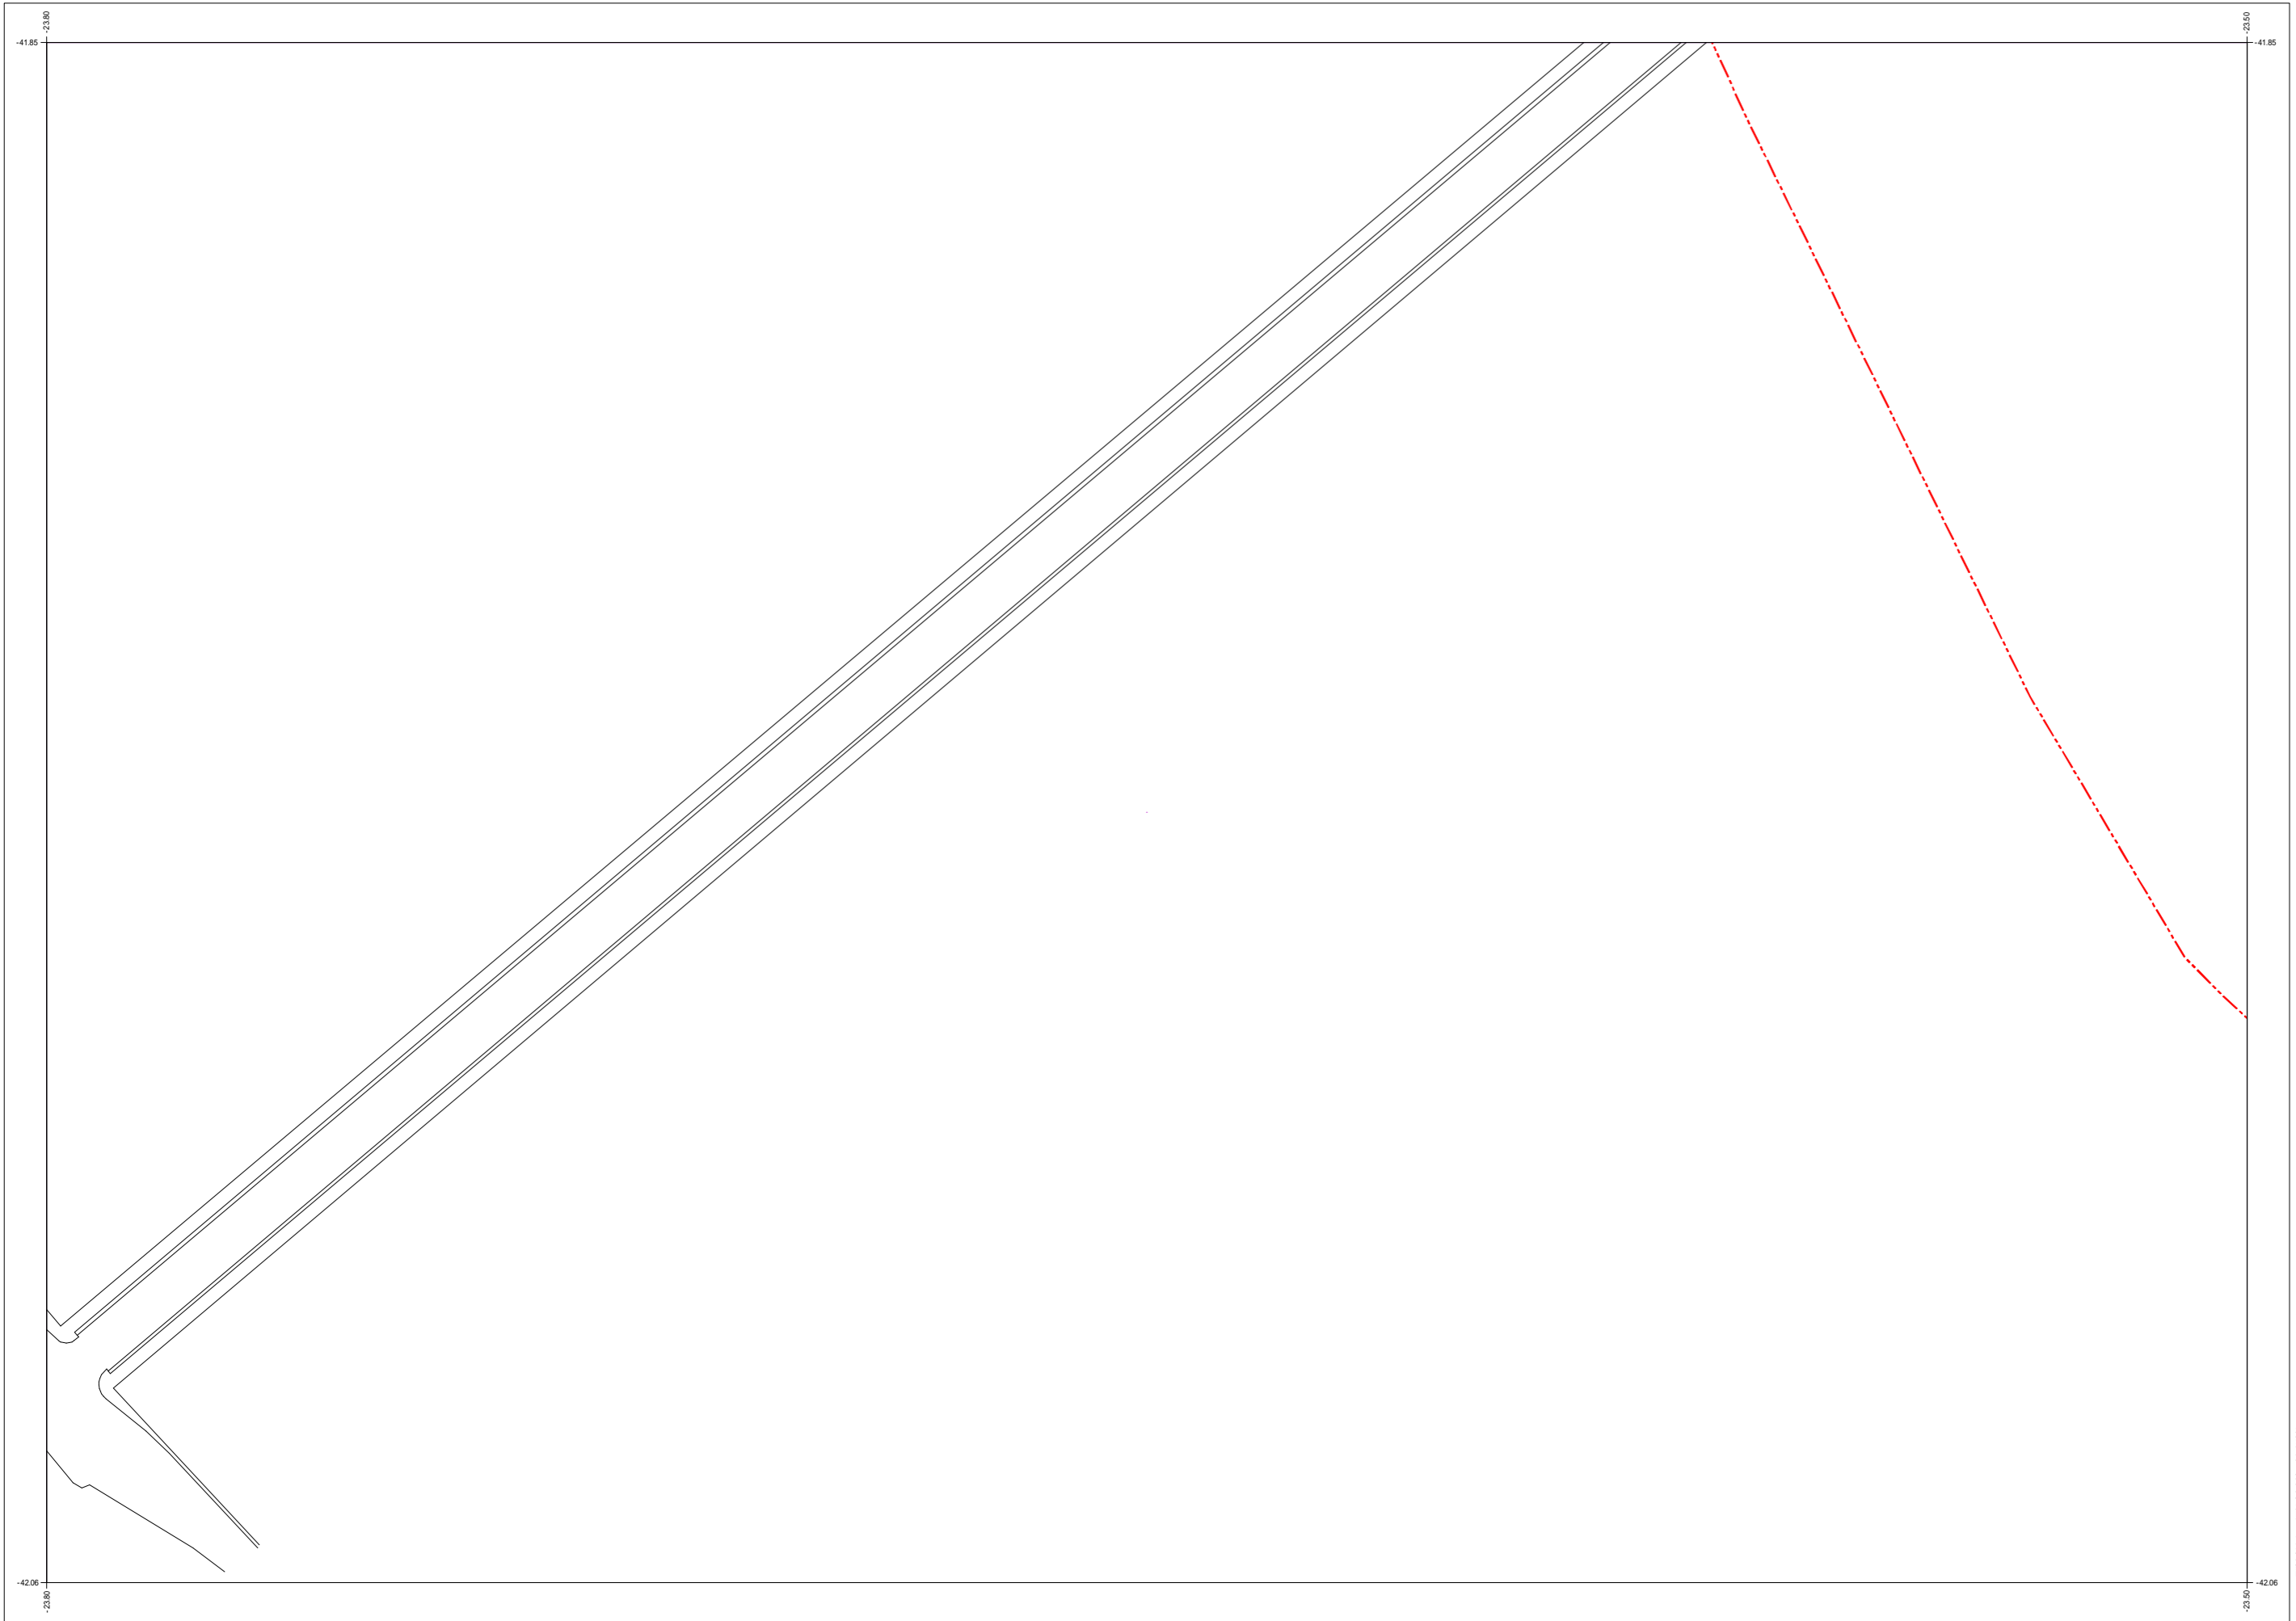

凡例	
種別	記号
マンホール	
0号マンホール (内径7.5cm)	⊙
1号マンホール (内径9.0cm)	⊙
2号マンホール (内径12.0cm)	⊙
3号マンホール (内径15.0cm)	⊙
4号マンホール (内径18.0cm)	⊕
5号マンホール (内径21.0×12.0cm)	⊕
6号マンホール (内径26.0×12.0cm)	□
特1号マンホール (内径6.0×9.0cm)	⊕
特2号マンホール (内径12.0×12.0cm)	⊕
特3号マンホール (内径5.0cm)	⊙
特4号マンホール (内径6.0cm)	⊙
特5号マンホール (内径7.0cm)	⊕
特6号マンホール (内径8.0cm)	⊕
特7号マンホール (内径15.0×15.0cm)	⊕
特8号マンホール (内径15.0×20.0cm)	⊕
特9号マンホール (内径27.0×27.0cm)	⊕
特10号マンホール (内径67.0×9.0cm)	⊕
特11号マンホール (内径不明)	⊕
組み立て2層マンホール	⊕
伏越マンホール	⊕
横形マンホール	⊕
楕形マンホール	⊕
小口径マンホール	⊕
点検口	⊕
公樹マンホール	⊕
角樹マンホール	⊕
不明マンホール	⊕
流域下水マンホール	⊕
都下水マンホール	⊕
吐口	⊕
備心	⊕
管渠	
汚水幹線	====
汚水枝線	----
雨水幹線	====
雨水枝線	----
合流幹線	====
合流枝線	----
副管	□
流下矢印	▶
起点シンボル	●
転移記号	★
樹	
汚水樹	—○
L型汚水樹	—□
宅内雨水樹	—○
L型宅内雨水樹	—□
道路排水樹	—■
道路排水浸透樹	—□
表示例	

令和五年三月作成

狛江市環境部下水道課

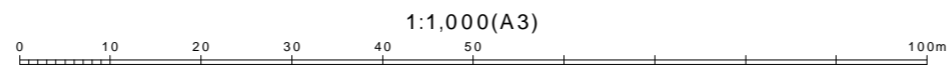

この下水道台帳は工事竣工図を基に作成したものであり、
 現地の下水道施設と必ずしも整合するものではありません。
 この場合は、現地を優先します。