



狛江市公共下水道台帳平面図

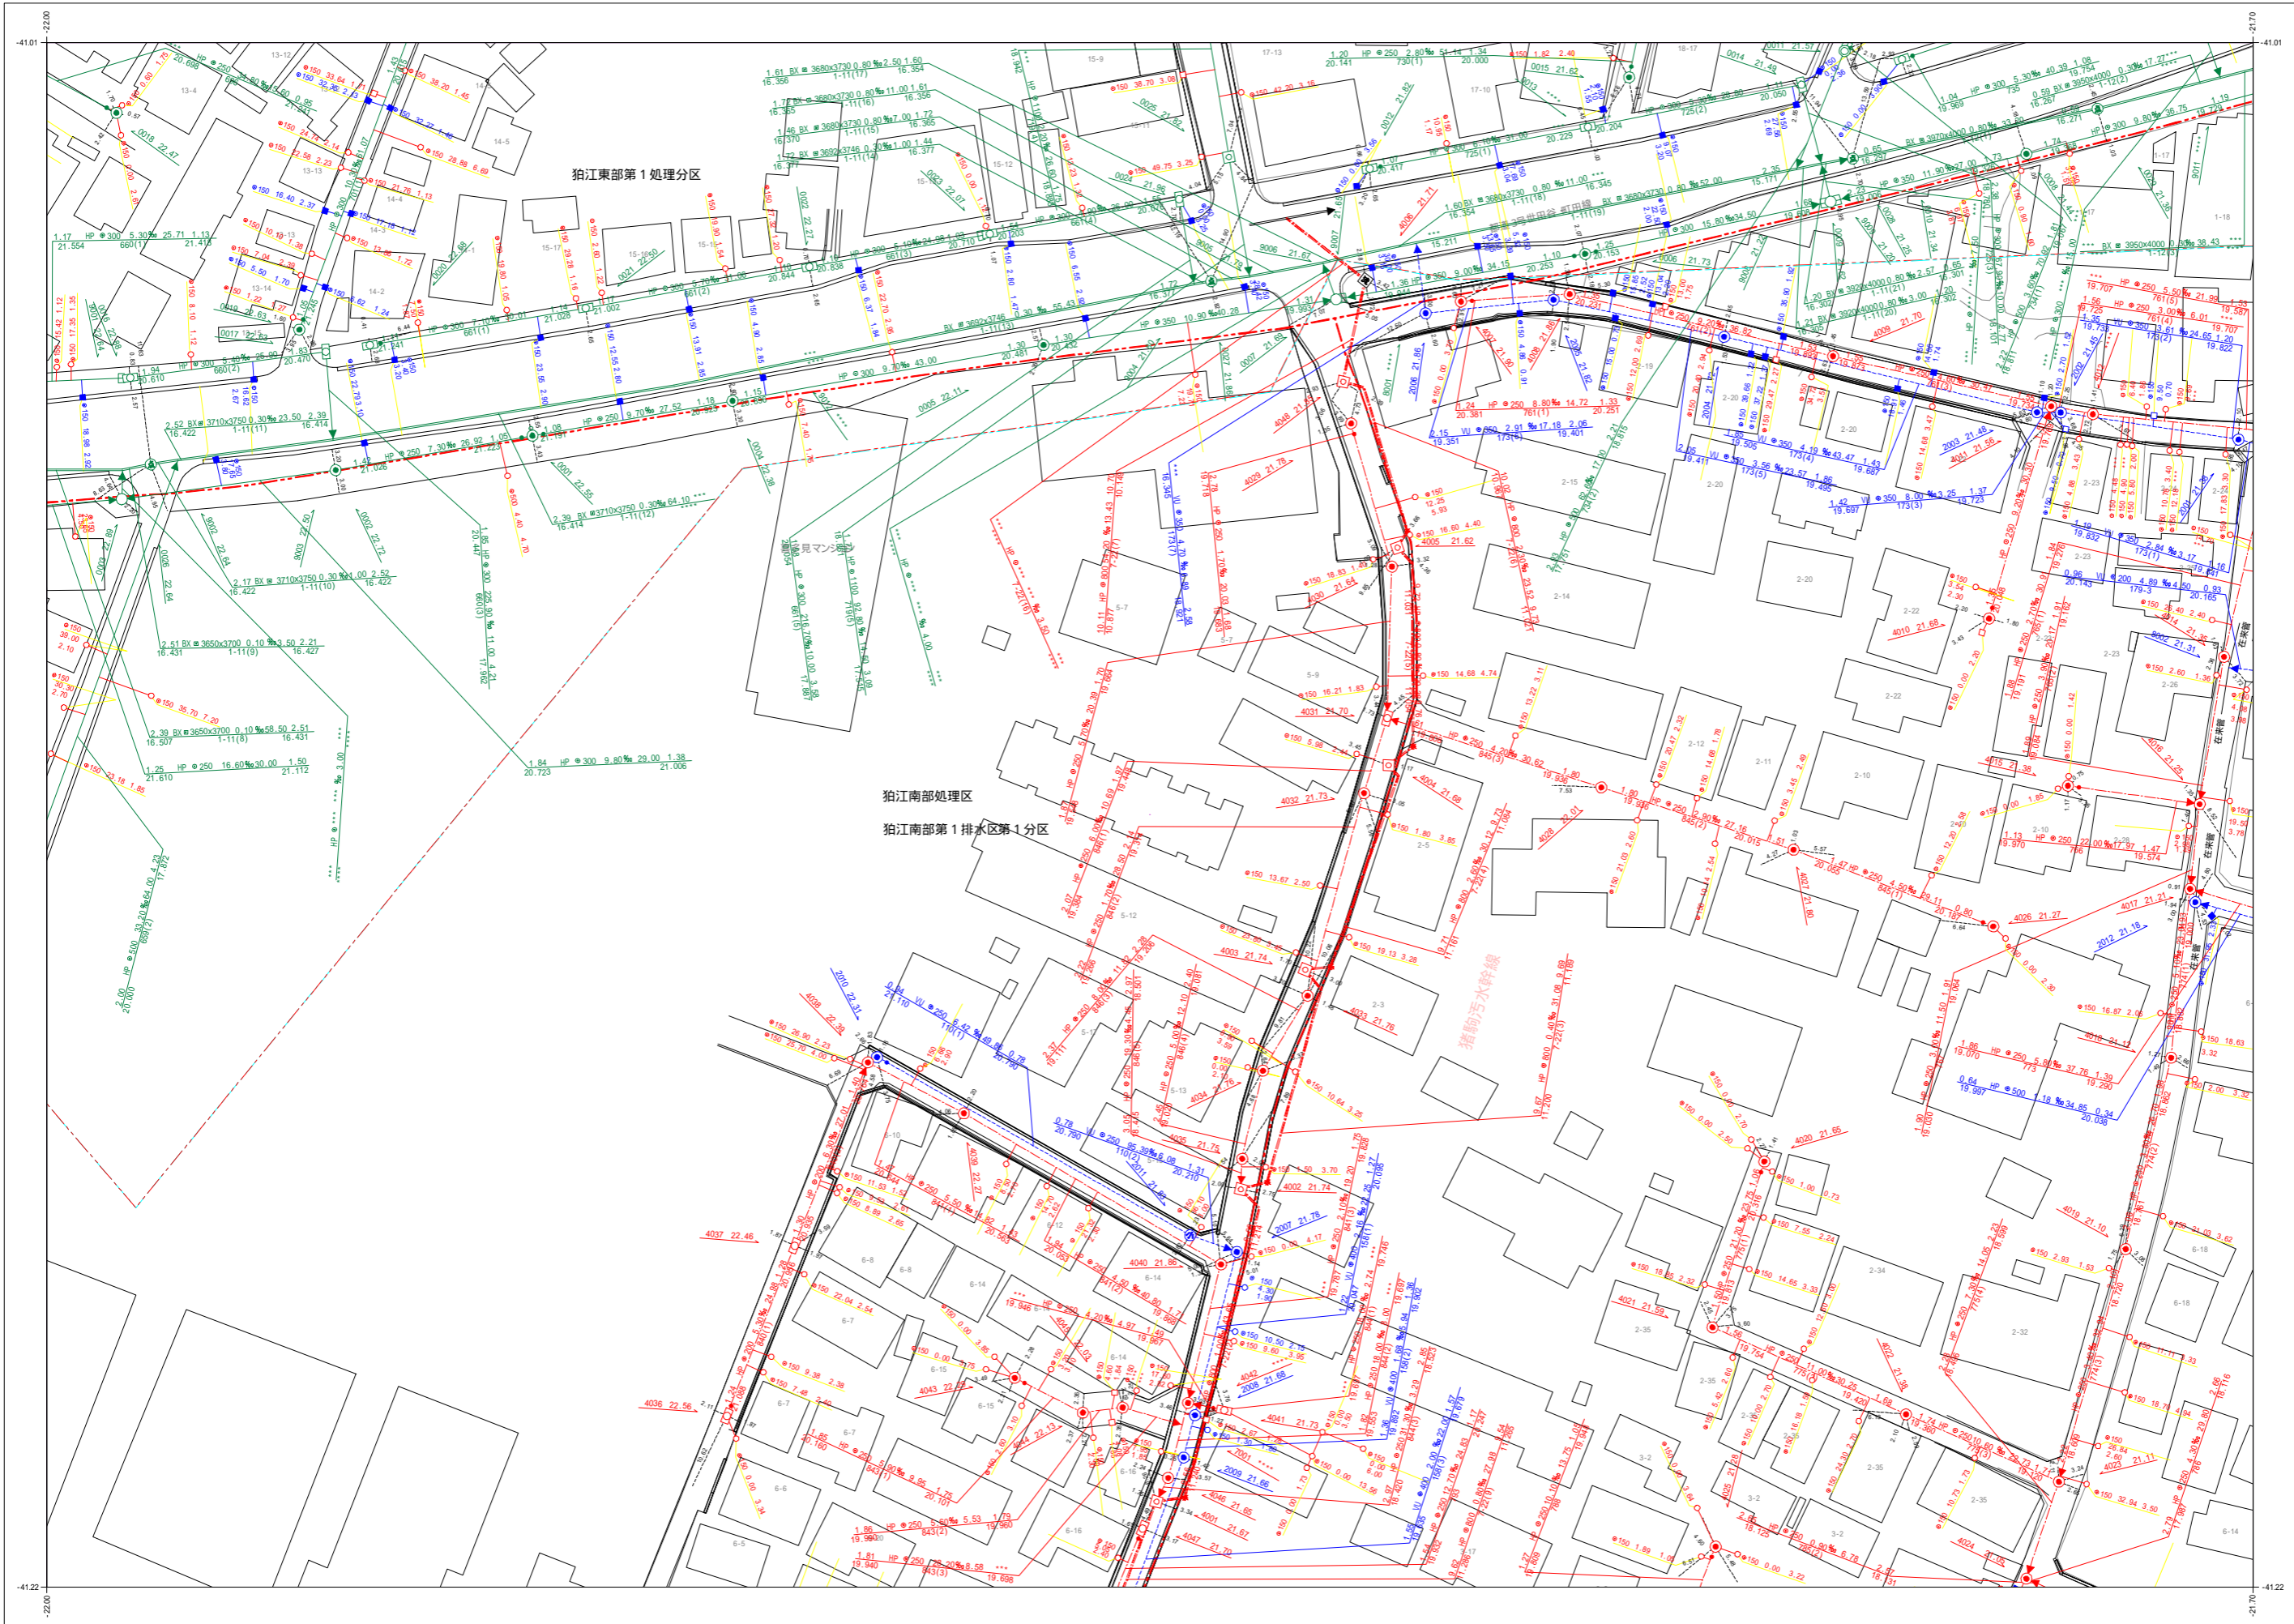

凡例	
種別	記号
マンホール	
0号マンホール (内径7.5m)	○
1号マンホール (内径9.0m)	○
2号マンホール (内径12.0m)	○
3号マンホール (内径15.0m)	○
4号マンホール (内径18.0m)	○
5号マンホール (内径21.0x12.0m)	○
6号マンホール (内径26.0x12.0m)	○
特殊マンホール (内径6.0x9.0m)	⊕
特殊マンホール (内径2.0x1.2x0.8m)	⊕
特殊マンホール (内径5.0m)	⊕
特殊マンホール (内径6.0m)	⊕
特殊マンホール (内径7.0x2.7x0.8m)	⊕
特殊マンホール (内径7.0x9.0m)	⊕
特殊マンホール (内径8.0m)	⊕
特殊マンホール (内径15.0x1.5x0.8m)	⊕
特殊マンホール (内径15.0x2.0x0.8m)	⊕
特殊マンホール (内径2.0x2.7x0.8m)	⊕
特殊マンホール (内径6.0x9.0m)	⊕
特殊マンホール (内径7.0x9.0m)	⊕
特殊マンホール (内径不明)	⊕
組み立て式マンホール	⊕
伏樋マンホール	⊕
横行マンホール	⊕
樹形マンホール	⊕
小口径マンホール	⊕
点検口	⊕
公樹マンホール	⊕
角樹マンホール	⊕
不明マンホール	⊕
流域下水マンホール	⊕
都下水マンホール	⊕
吐口	⊕
備心	⊕
管渠	
汚水幹線	— — — — —
汚水枝線	- - - - -
雨水幹線	⋯⋯⋯
雨水枝線	- - - - -
合流幹線	— — — — —
合流枝線	- - - - -
副管	□
流下矢印	▶
起点シンボル	●
転移記号	●
樹	
汚水樹	○
L型汚水樹	□
宅内雨水樹	○
L型宅内雨水樹	□
道路排水樹	■
道路排水樹	■
表示例	

令和五年三月作成
狛江市環境部下水道課

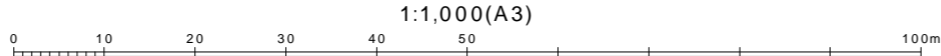

この下水道台帳は工事竣工図を基に作成したものであり、
現地の下水道施設と必ずしも整合するものではありません。
この場合は、現地を優先します。