


狛江市公共下水道台帳平面図




C040	D031	D032
C050	D041	D042
C060	D051	D052

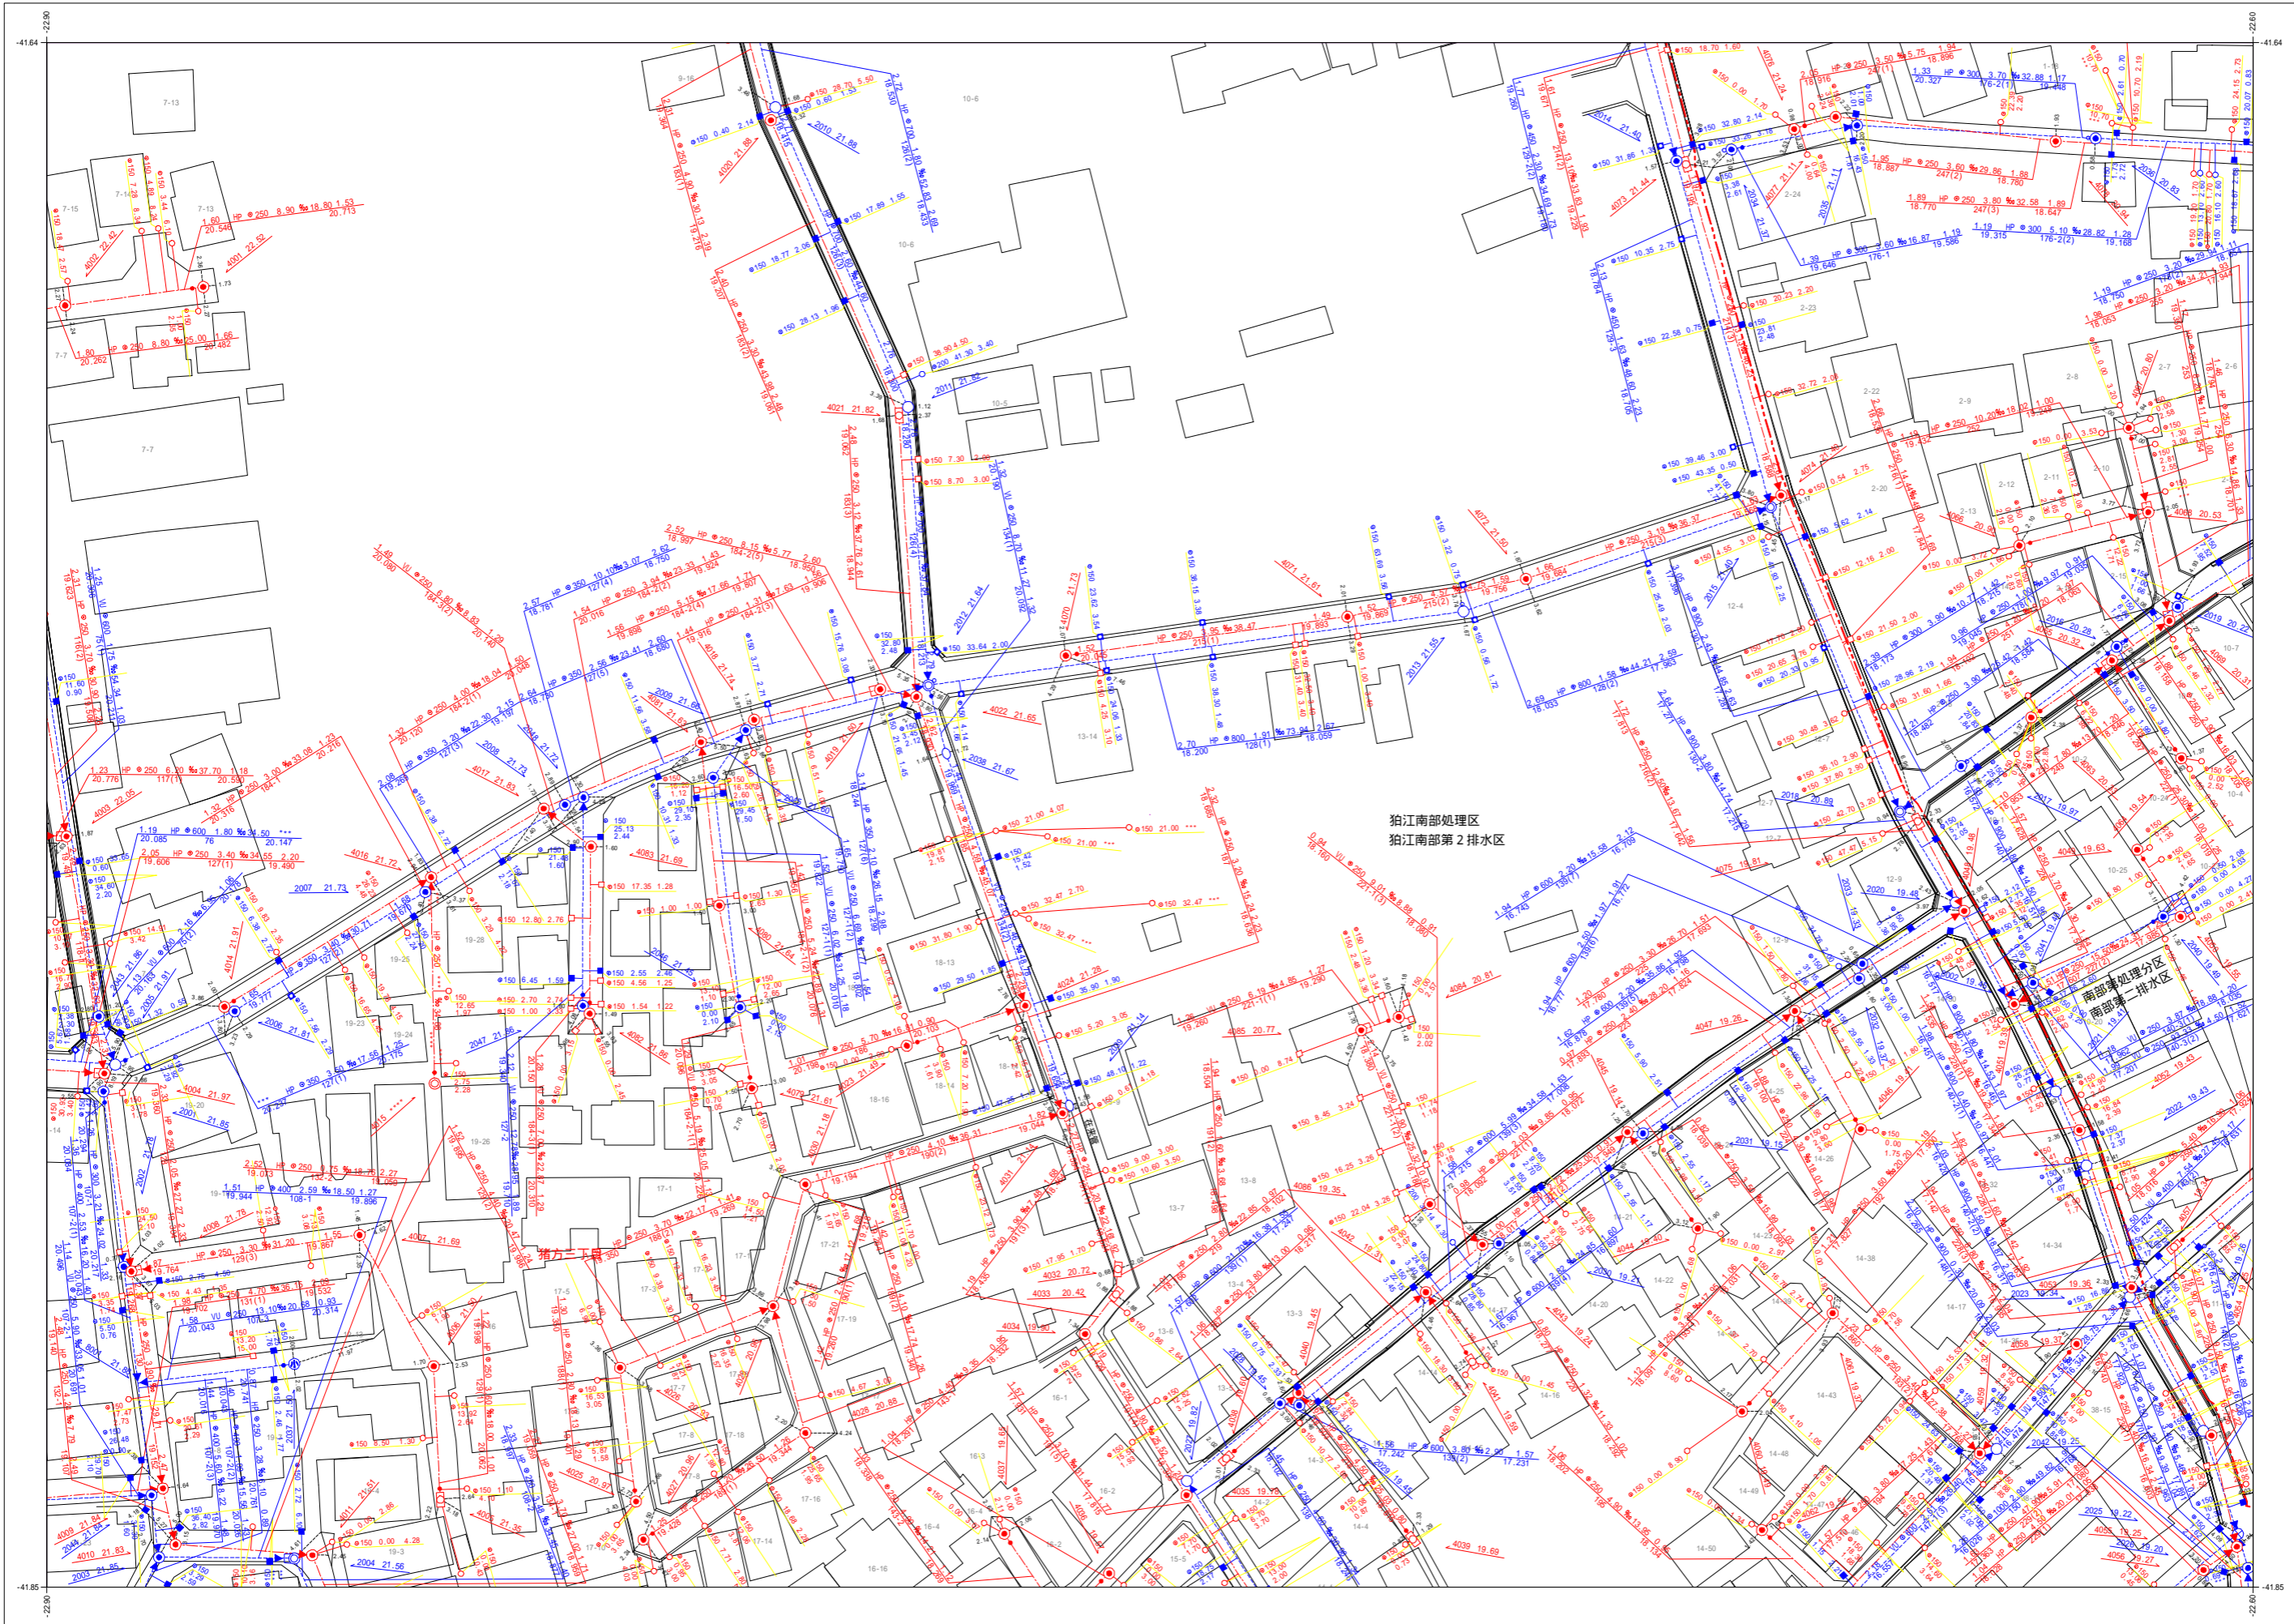

凡例	
種別	記号
マンホール	
0号マンホール (内径7.5cm)	○
1号マンホール (内径8.0cm)	○
2号マンホール (内径12.0cm)	○
3号マンホール (内径15.0cm)	○
4号マンホール (内径18.0cm)	○
5号マンホール (内径21.0×12.0cm)	○
6号マンホール (内径26.0×12.0cm)	○
特殊マンホール (内径5.0cm)	○
特殊マンホール (内径6.0cm)	○
特殊マンホール (内径8.0cm)	○
特殊マンホール (内径10.0cm)	○
特殊マンホール (内径15.0×12.0cm)	○
特殊マンホール (内径18.0×12.0cm)	○
特殊マンホール (内径21.0×12.0cm)	○
特殊マンホール (内径27.0×12.0cm)	○
特殊マンホール (内径7.0×9.0cm)	○
特殊マンホール (内径5.0cm)	○
特殊マンホール (内径不明)	○
組み立て2階マンホール	○
伏越マンホール	○
横形マンホール	○
樹形マンホール	○
小口径マンホール	○
点検口	○
公帳マンホール	○
角形マンホール	○
不明マンホール	○
流域下水マンホール	○
都下水マンホール	○
吐口	○
備心	○
管渠	
汚水幹線	—
汚水枝線	—
雨水幹線	—
雨水枝線	—
合流幹線	—
合流枝線	—
副管	—
流下矢印	▶
起点シンボル	●
転移記号	●
樹	
汚水樹	○
L型汚水樹	○
宅内雨水樹	○
L型宅内雨水樹	○
道路排水樹	○
道路排水樹	○
表示例	

令和五年三月作成
狛江市環境部下水道課

1:1,000(A3)

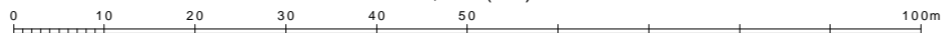

この下水道台帳は工事竣工図を基に作成したものであり、
現地の下水道施設と必ずしも整合するものではありません。
この場合は、現地を優先します。

D041