


狛江市公共下水道台帳平面図




D041	D042	D043
D051	D052	D053
D061	D062	D063

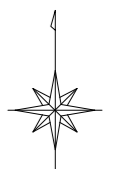

凡例	
種別	記号
マンホール	
0号マンホール (内径75mm)	○
1号マンホール (内径100mm)	○
2号マンホール (内径120mm)	○
3号マンホール (内径150mm)	○
4号マンホール (内径200mm)	⊕
5号マンホール (内径240mm)	⊕
6号マンホール (内径300mm)	⊕
特1号マンホール (内径240mm)	⊕
特2号マンホール (内径200mm)	⊕
特3号マンホール (内径180mm)	⊕
特4号マンホール (内径150mm)	⊕
特5号マンホール (内径120mm)	⊕
特6号マンホール (内径100mm)	⊕
特7号マンホール (内径75mm)	⊕
組み立て式マンホール	⊕
伏越マンホール	⊕
楕円マンホール	●
小口径マンホール	○
点検口	○
公積マンホール	○
角形マンホール	□
不明マンホール	○
流域下水マンホール	⊕
都下水マンホール	⊕
吐口	⊕
備心	⊕
管渠	
汚水幹線	— — — —
汚水枝線	— — — —
雨水幹線	— — — —
雨水枝線	— — — —
合流幹線	— — — —
合流枝線	— — — —
副管	— — — —
流下矢印	▶
起点シンボル	●
転移記号	●
樹	
汚水樹	○
L型汚水樹	⊕
宅内雨水樹	○
L型宅内雨水樹	⊕
道路排水樹	⊕
道路排水樹	⊕
表示例	
1:1000 (A3)	1:1000 (A3)

令和五年三月作成
狛江市環境部下水道課

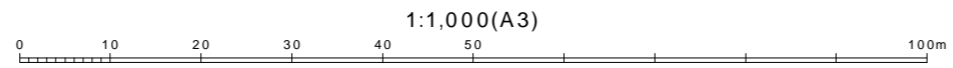

この下水道台帳は工事竣工図を基に作成したものであり、
現地の下水道施設と必ずしも整合するものではありません。
この場合は、現地を優先します。