


狛江市公共下水道台帳平面図




D060	D051	D052
D070	D061	D062
		D072

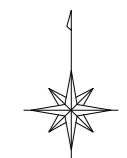

凡例	
種別	記号
マンホール	
0号マンホール (内径75mm)	○
1号マンホール (内径90mm)	●
2号マンホール (内径120mm)	○
3号マンホール (内径150mm)	○
4号マンホール (内径180mm)	⊕
5号マンホール (内径210×120mm)	⊕
6号マンホール (内径260×120mm)	□
特殊マンホール (内径60×90mm)	⊕
特殊マンホール (内径120×120mm)	⊕
特殊マンホール (内径50mm)	●
特殊マンホール (内径60mm)	●
特殊マンホール (内径90mm)	●
特殊マンホール (内径150×150mm)	⊕
特殊マンホール (内径150×200mm)	⊕
特殊マンホール (内径270×270mm)	⊕
特殊マンホール (内径70×90mm)	○
特殊マンホール (内径不明)	○
組み立て2層マンホール	⊕
伏越マンホール	⊕
横行マンホール	○
樹形マンホール	●
小口径マンホール	○
点検口	●
公樹マンホール	○
角樹マンホール	□
不明マンホール	○
流域下水マンホール	⊕
都下水マンホール	●
吐口	⊕
備心	○
管渠	
汚水幹線	===
汚水枝線	---
雨水幹線	===
雨水枝線	---
合流幹線	===
合流枝線	---
副管	□
流下矢印	▶
起点シンボル	●
転移記号	★
樹	
汚水樹	○
L型汚水樹	□
宅内雨水樹	○
L型宅内雨水樹	□
道路排水樹	■
道路排水樹	□
表示例	

令和五年三月作成
狛江市環境部下水道課

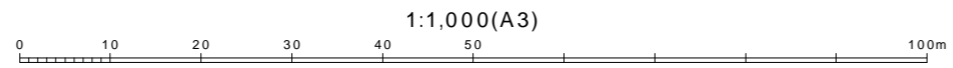

この下水道台帳は工事竣工図を基に作成したものであり、
現地の下水道施設と必ずしも整合するものではありません。
この場合は、現地を優先します。