狛江市公共下水道台帳平面図

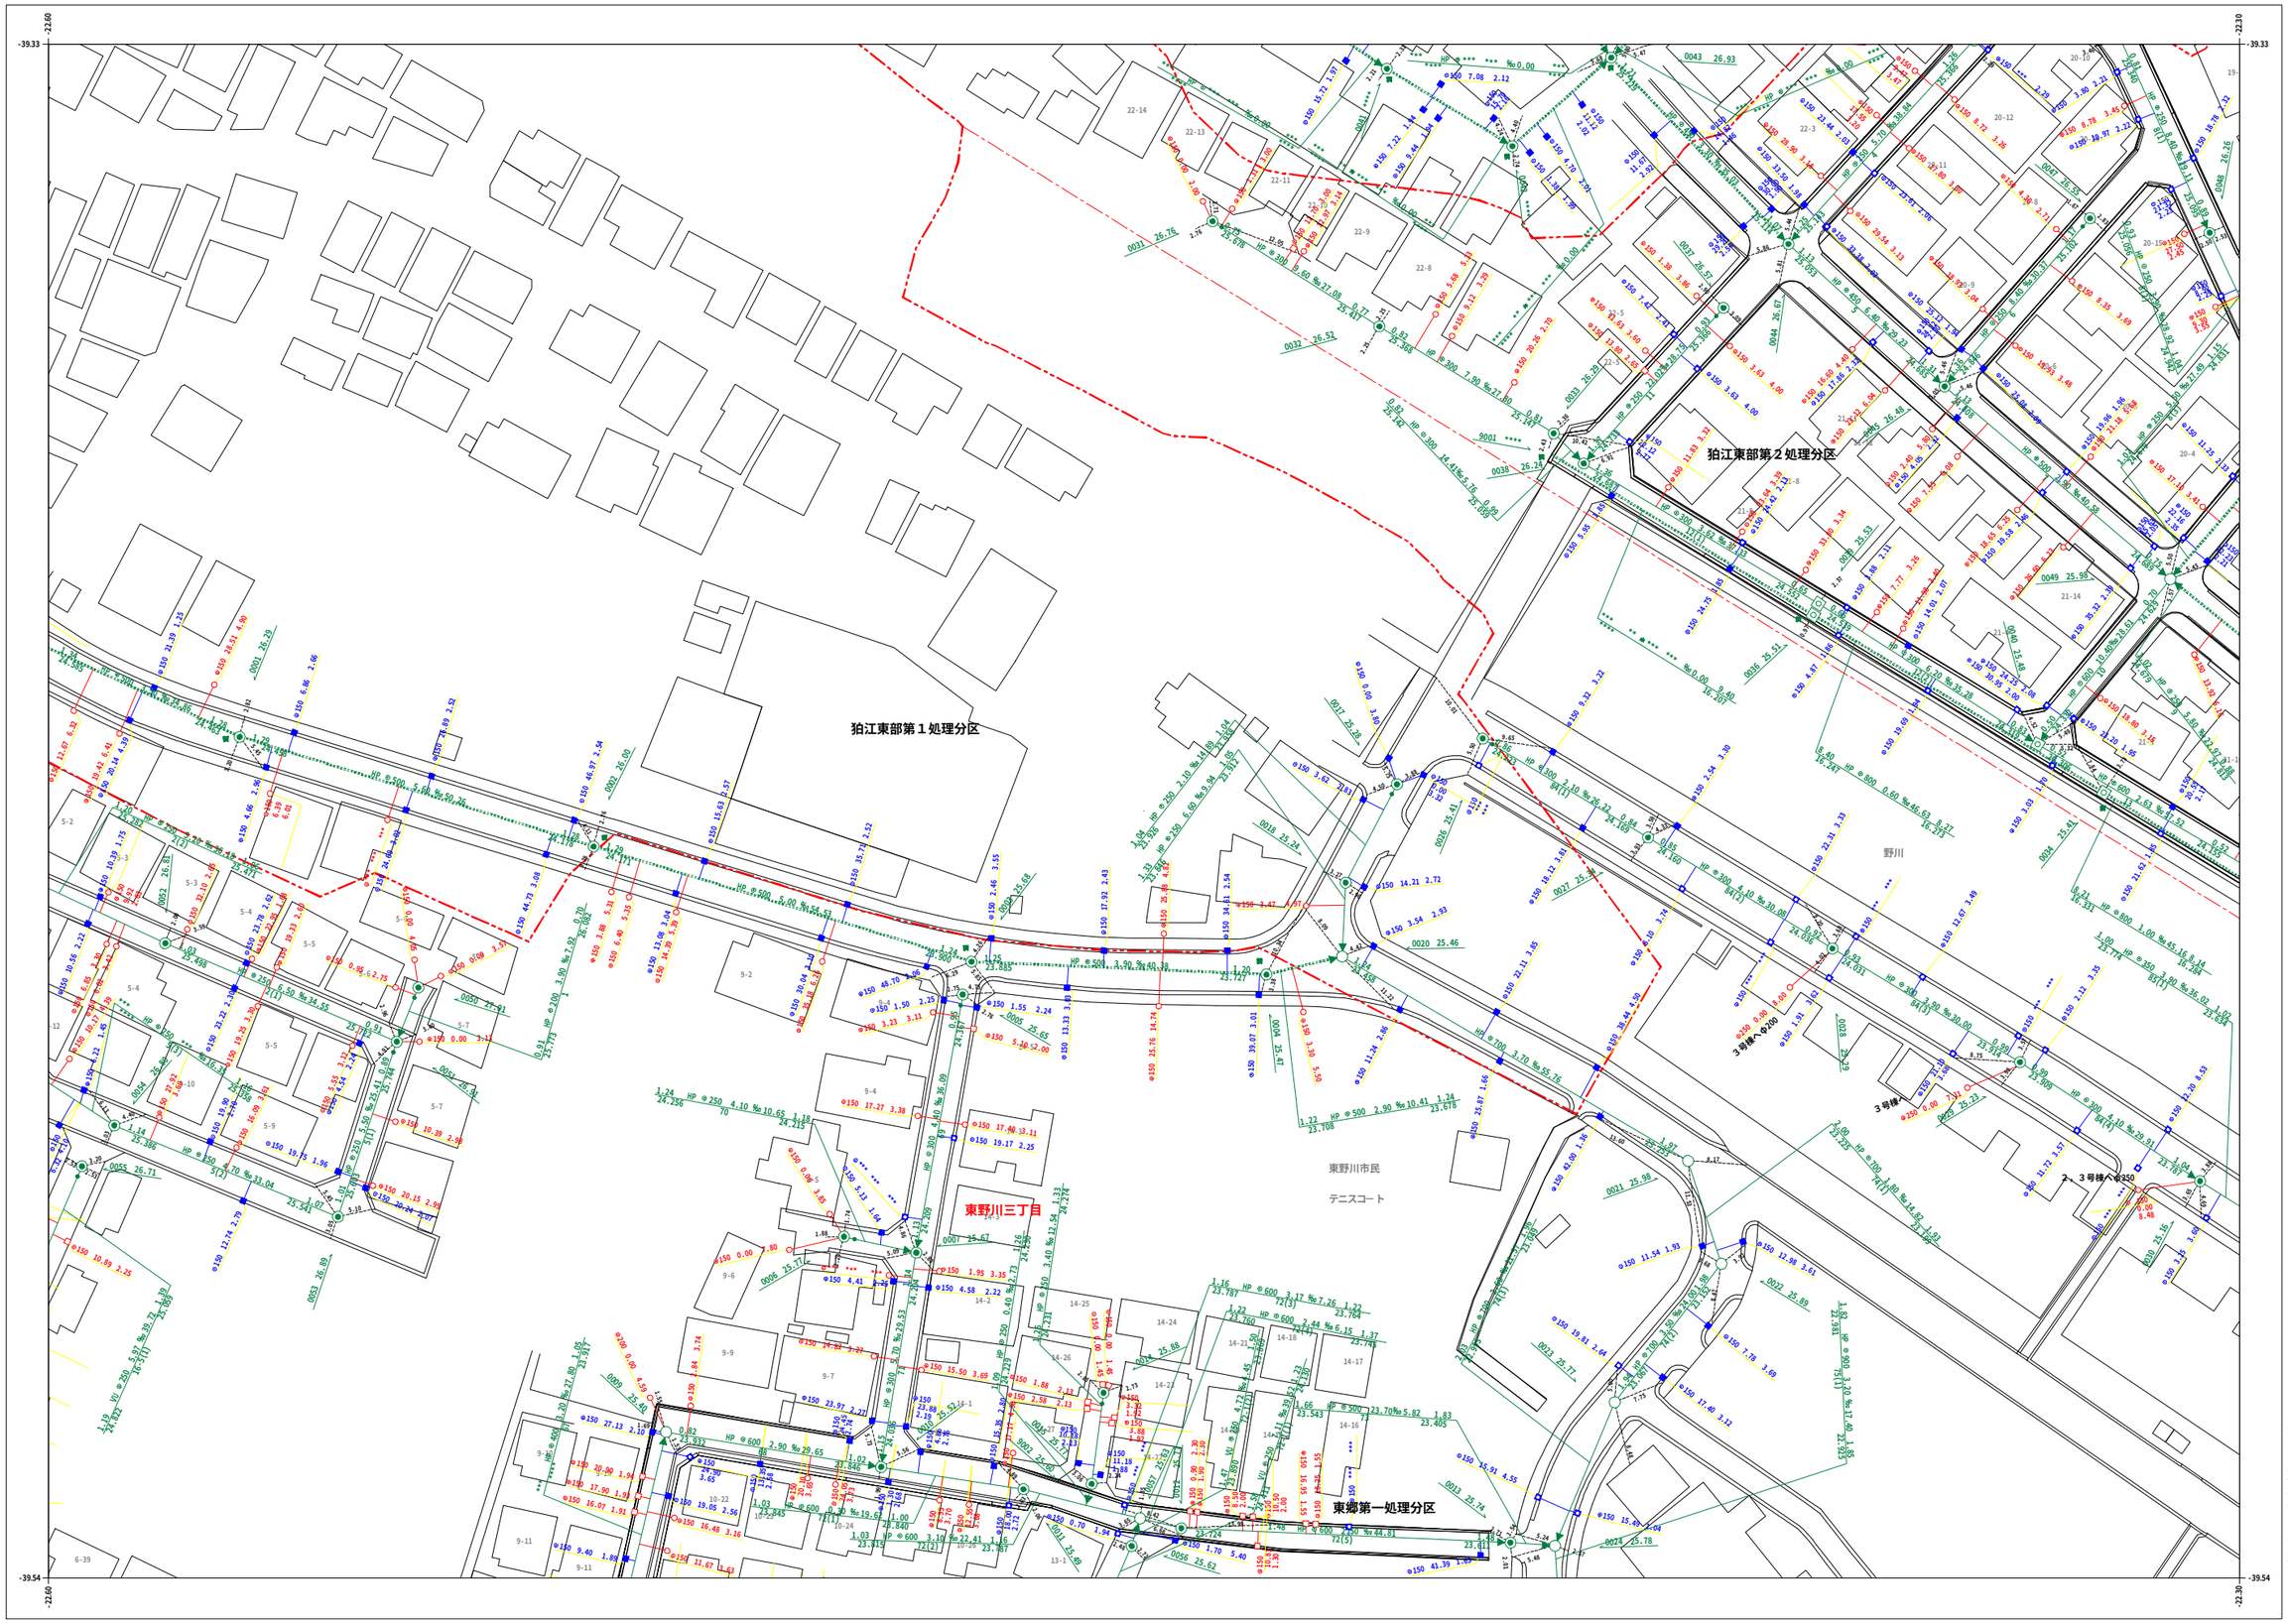

B021	B022	B023
B031	B032	B033
B041	B042	B043

凡　例

種　別	記　号
マンホール	
０号マンホール（内径７５cm）	
１号マンホール（内径９０cm）	
２号マンホール（内径１２０cm）	
３号マンホール（内径１５０cm）	
４号マンホール（内径１８０cm）	
５号マンホール（内径２１０×１２０cm）	
６号マンホール（内径２６０×１２０cm）	
特１号マンホール（内径６０×９０cm）	
特２号マンホール（内径１２０×１２０cm）	
特殊マンホール（内径５０cm）	
特殊マンホール（内径６０cm）	
特殊マンホール（内径７０cm）	
特殊マンホール（内径９０cm）	
特殊マンホール（内径１５０×１５０cm）	
特殊マンホール（内径１５０×２００cm）	
特殊マンホール（内径２７０×２７０cm）	
特殊マンホール（内径６７０×９００cm）	
特殊マンホール（内径 不明）	
組み立て２連マンホール	
伏越マンホール	
楕円マンホール	
桝形マンホール	
小口径マンホール	
点検口	
公桝マンホール	
角桝マンホール	
不明マンホール	
流域下水マンホール	
都下水マンホール	
吐口	
偏心	
管　渠	
汚水幹線	
汚水枝線	
雨水幹線	
雨水枝線	
合流幹線	
合流枝線	
副管	
流下矢印	
起点シンボル	
転移記号	
桝	
汚水桝	
L型汚水桝	
宅内雨水桝	
L型宅内雨水桝	
道路排水桝	
道路排水浸透桝 EGSH	

表示例

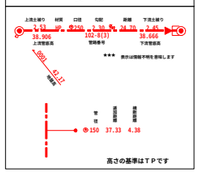

令和五年三月作成

狛江市環境部下水道課

1:1,000(A3)

0 10 20 30 40 50 100m

この下水道台帳は工事竣工図を基に作成したものであり、
現地の下水道施設と必ずしも整合するものではありません。
この場合は、現地を優先します。