B051

狛江市公共下水道台帳平面図

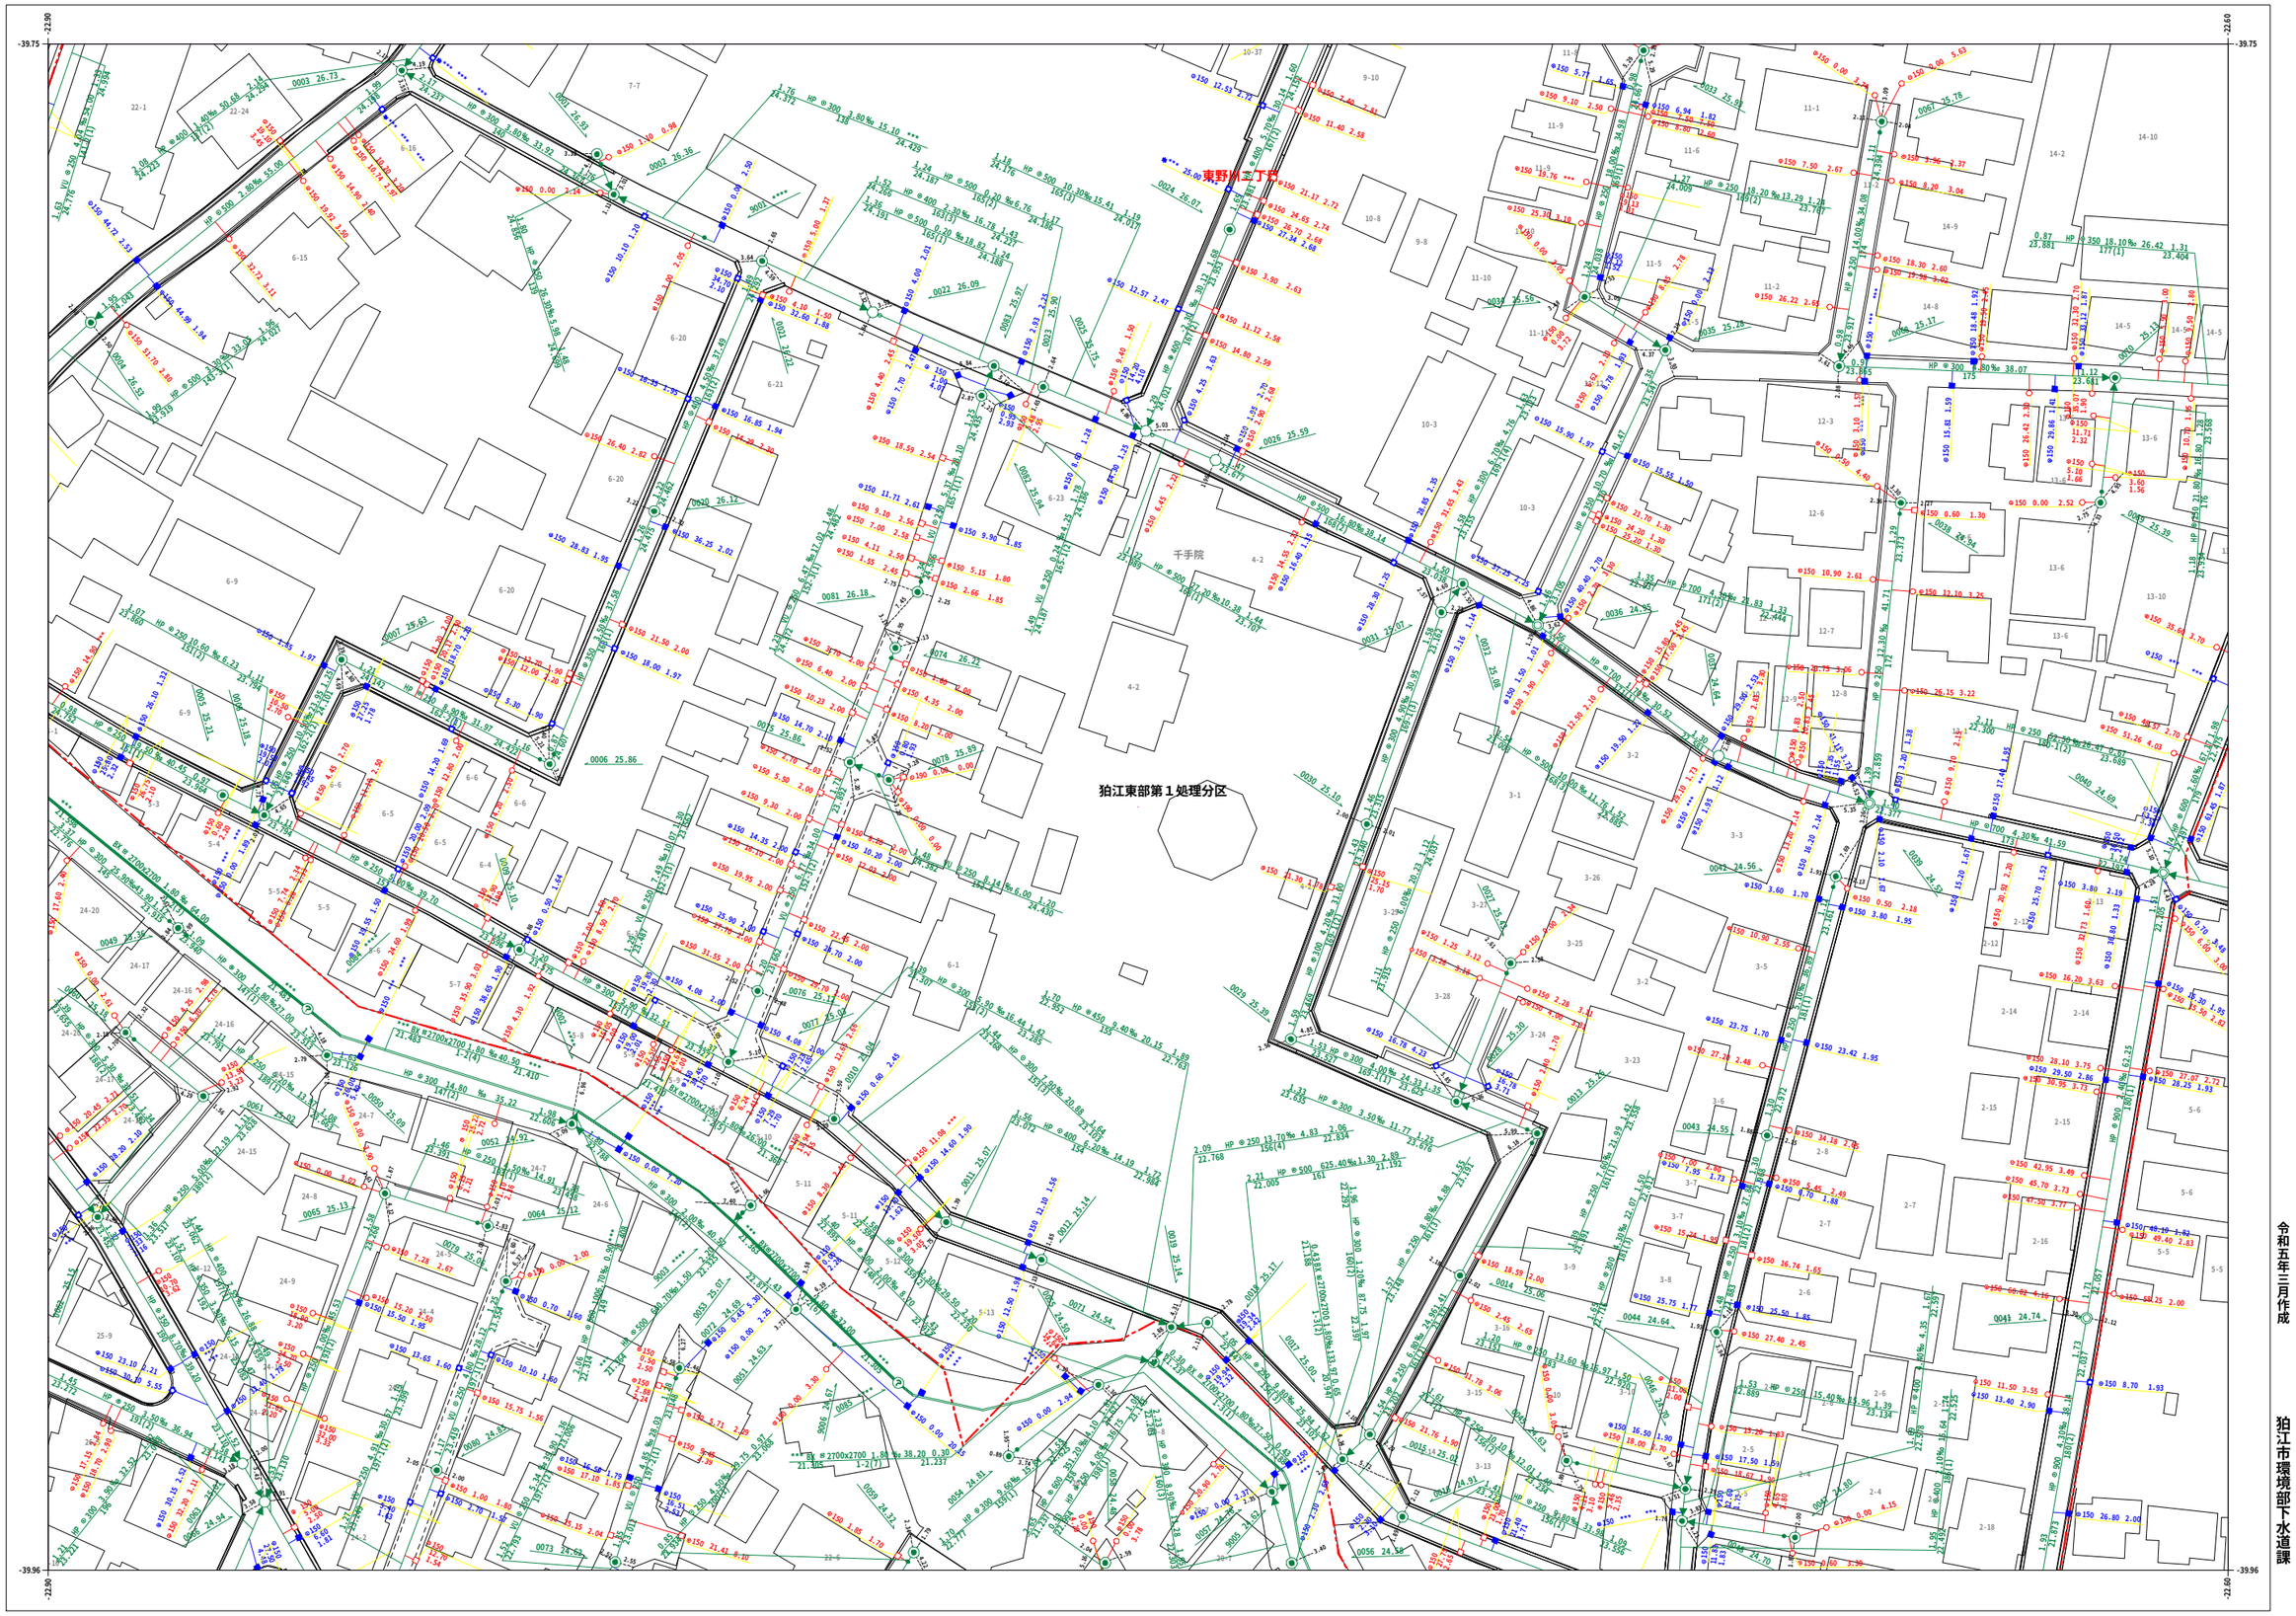

A050	B041	B042
A060	B051	B052
A070	B061	B062

凡例	
種別	記号
マンホール	
0号マンホール (内径75cm)	
1号マンホール (内径90cm)	
2号マンホール (内径120cm)	
3号マンホール (内径150cm)	
4号マンホール (内径180cm)	
5号マンホール (内流210×120cm)	
6号マンホール (内流260×120cm)	
特1号マンホール (内流60×90cm)	
特2号マンホール (内流120×120cm)	
特殊マンホール (内径50cm)	
特殊マンホール (内径60cm)	
特殊マンホール (内径70cm)	
特殊マンホール (内径90cm)	
特殊マンホール (内径150×150cm)	
特殊マンホール (内径150×200cm)	
特殊マンホール (内径270×270cm)	
特殊マンホール (内径670×900cm)	
特殊マンホール (内径 不明)	
組み立て2連マンホール	
伏越マンホール	
楕円マンホール	
桝形マンホール	
小口径マンホール	
点検口	
公桝マンホール	
角桝マンホール	
不明マンホール	
流域下水マンホール	
都下水マンホール	
吐口	
偏心	
管渠	
汚水幹線	
汚水枝線	
雨水幹線	
雨水枝線	
合流幹線	
合流枝線	
副管	
流下矢印	
起点シンボル	
転移記号	
桝	
汚水桝	
L型汚水桝	
宅内雨水桝	
L型宅内雨水桝	
道路排水桝	
道路排水浸透桝 EGSH	
表示例	

令和五年三月作成

狛江市環境部下水道課

1:1,000(A3)

0 10 20 30 40 50 100m

この下水道台帳は工事竣工図を基に作成したものであり、
現地の下水道施設と必ずしも整合するものではありません。
この場合は、現地を優先します。

B051