B073

# 狛江市公共下水道台帳平面図

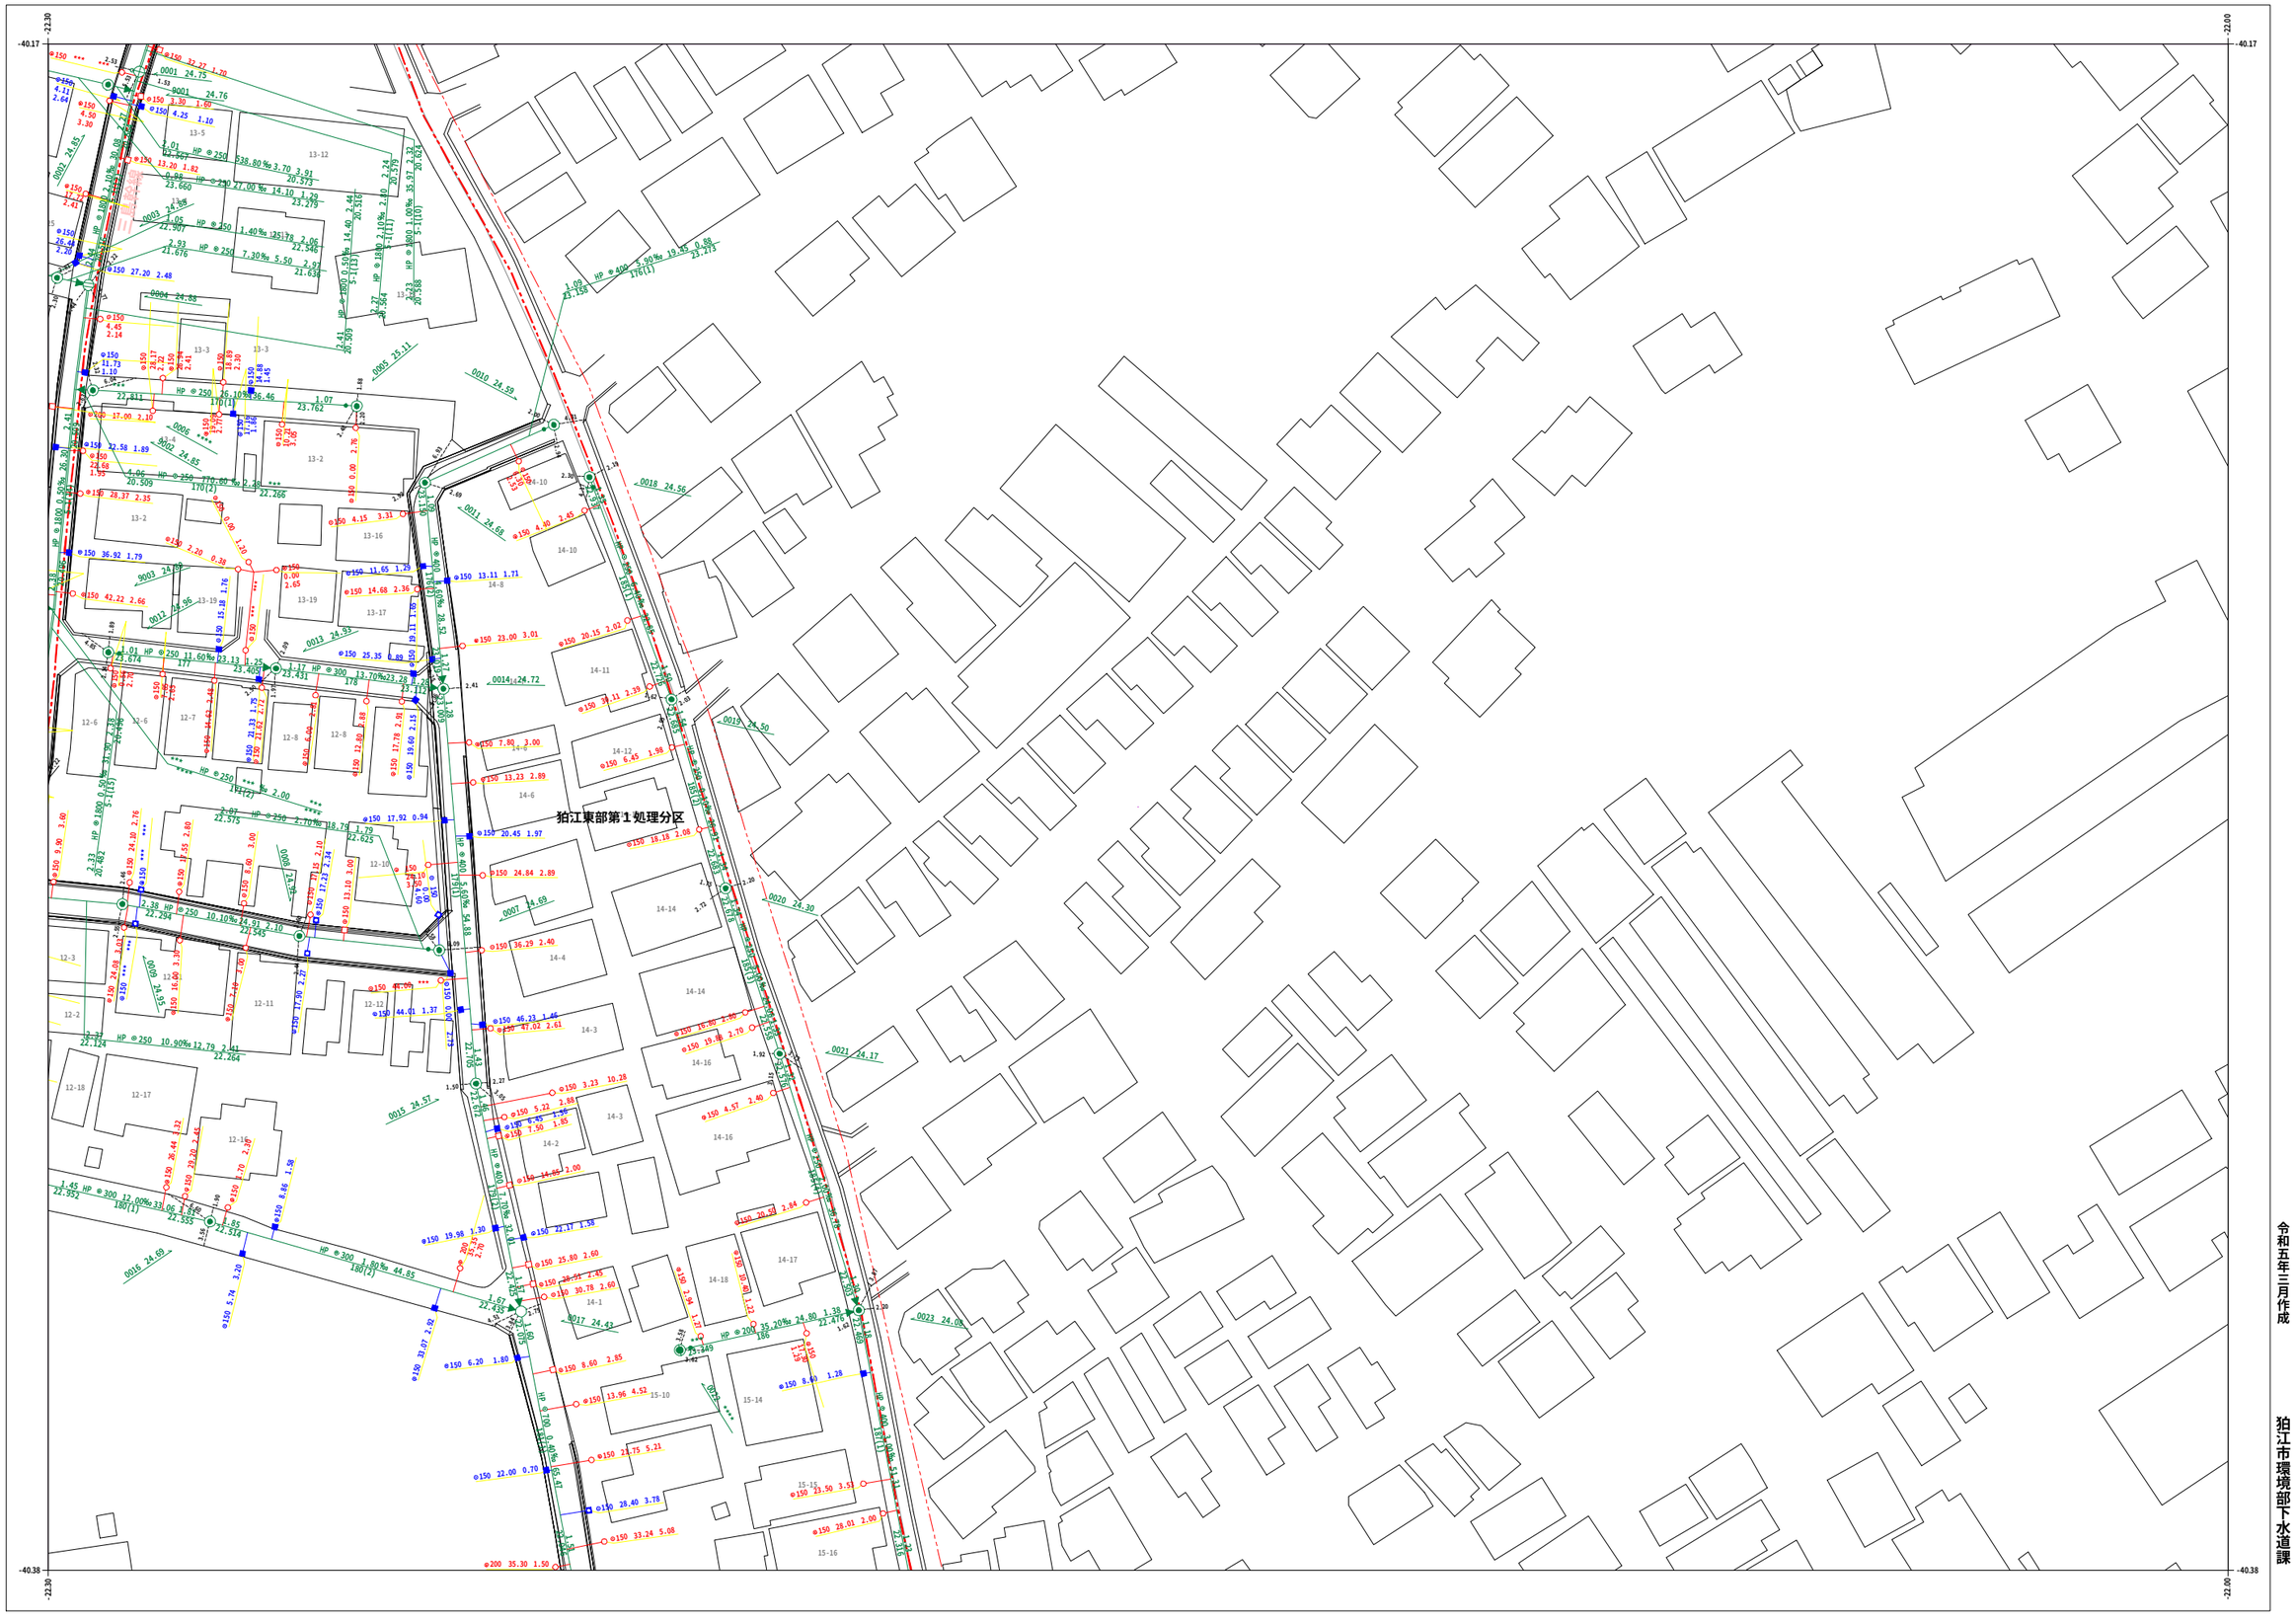


| | | |
|---|---|---|
| B062 | B063 | |
| B072 | B073 | |
| B082 | B083 | |

| 凡　例 | |
|---|---|
| 種　別 | 記　号 |
| マンホール | |
| ０号マンホール（内径７５cm） | |
| １号マンホール（内径９０cm） | |
| ２号マンホール（内径１２０cm） | |
| ３号マンホール（内径１５０cm） | |
| ４号マンホール（内径１８０cm） | |
| ５号マンホール（内法２１０×１２０cm） | |
| ６号マンホール（内法２６０×１２０cm） | |
| 特１号マンホール（内法６０×９０cm） | |
| 特２号マンホール（内法１２０×１２０cm） | |
| 特殊マンホール（内径５０cm） | |
| 特殊マンホール（内径６０cm） | |
| 特殊マンホール（内径７０cm） | |
| 特殊マンホール（内径９０cm） | |
| 特殊マンホール（内径１５０×１５０cm） | |
| 特殊マンホール（内径１５０×２００cm） | |
| 特殊マンホール（内径２７０×２７０cm） | |
| 特殊マンホール（内径６７０×９００cm） | |
| 特殊マンホール（内径 不明） | |
| 組み立て２連マンホール | |
| 伏越マンホール | |
| 楕円マンホール | |
| 桝形マンホール | |
| 小口径マンホール | |
| 点　検　口 | |
| 公桝マンホール | |
| 角桝マンホール | |
| 不明マンホール | |
| 流域下水マンホール | 流 |
| 都下水マンホール | |
| 吐　口 | |
| 偏　心 | |
| 管　渠 | |
| 汚水幹線 | |
| 汚水枝線 | |
| 雨水幹線 | |
| 雨水枝線 | |
| 合流幹線 | |
| 合流枝線 | |
| 副　管 | |
| 流下矢印 | |
| 起点シンボル | |
| 転移記号 | |
| 桝 | |
| 汚水桝 | |
| L型汚水桝 | |
| 宅内雨水桝 | |
| L型宅内雨水桝 | |
| 道路排水桝 | |
| 道路排水浸透桝 EGSR | |
| 表示例 | |

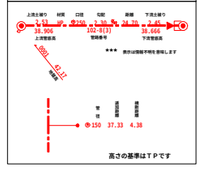

令和五年三月作成

狛江市環境部下水道課

1:1,000(A3)

0　10　20　30　40　50　100m

この下水道台帳は工事竣工図を基に作成したものであり、
現地の下水道施設と必ずしも整合するものではありません。
この場合は、現地を優先します。

B073