C039

狛江市公共下水道台帳平面図

C028	C029	C030
C038	C039	C040
C048	C049	C050

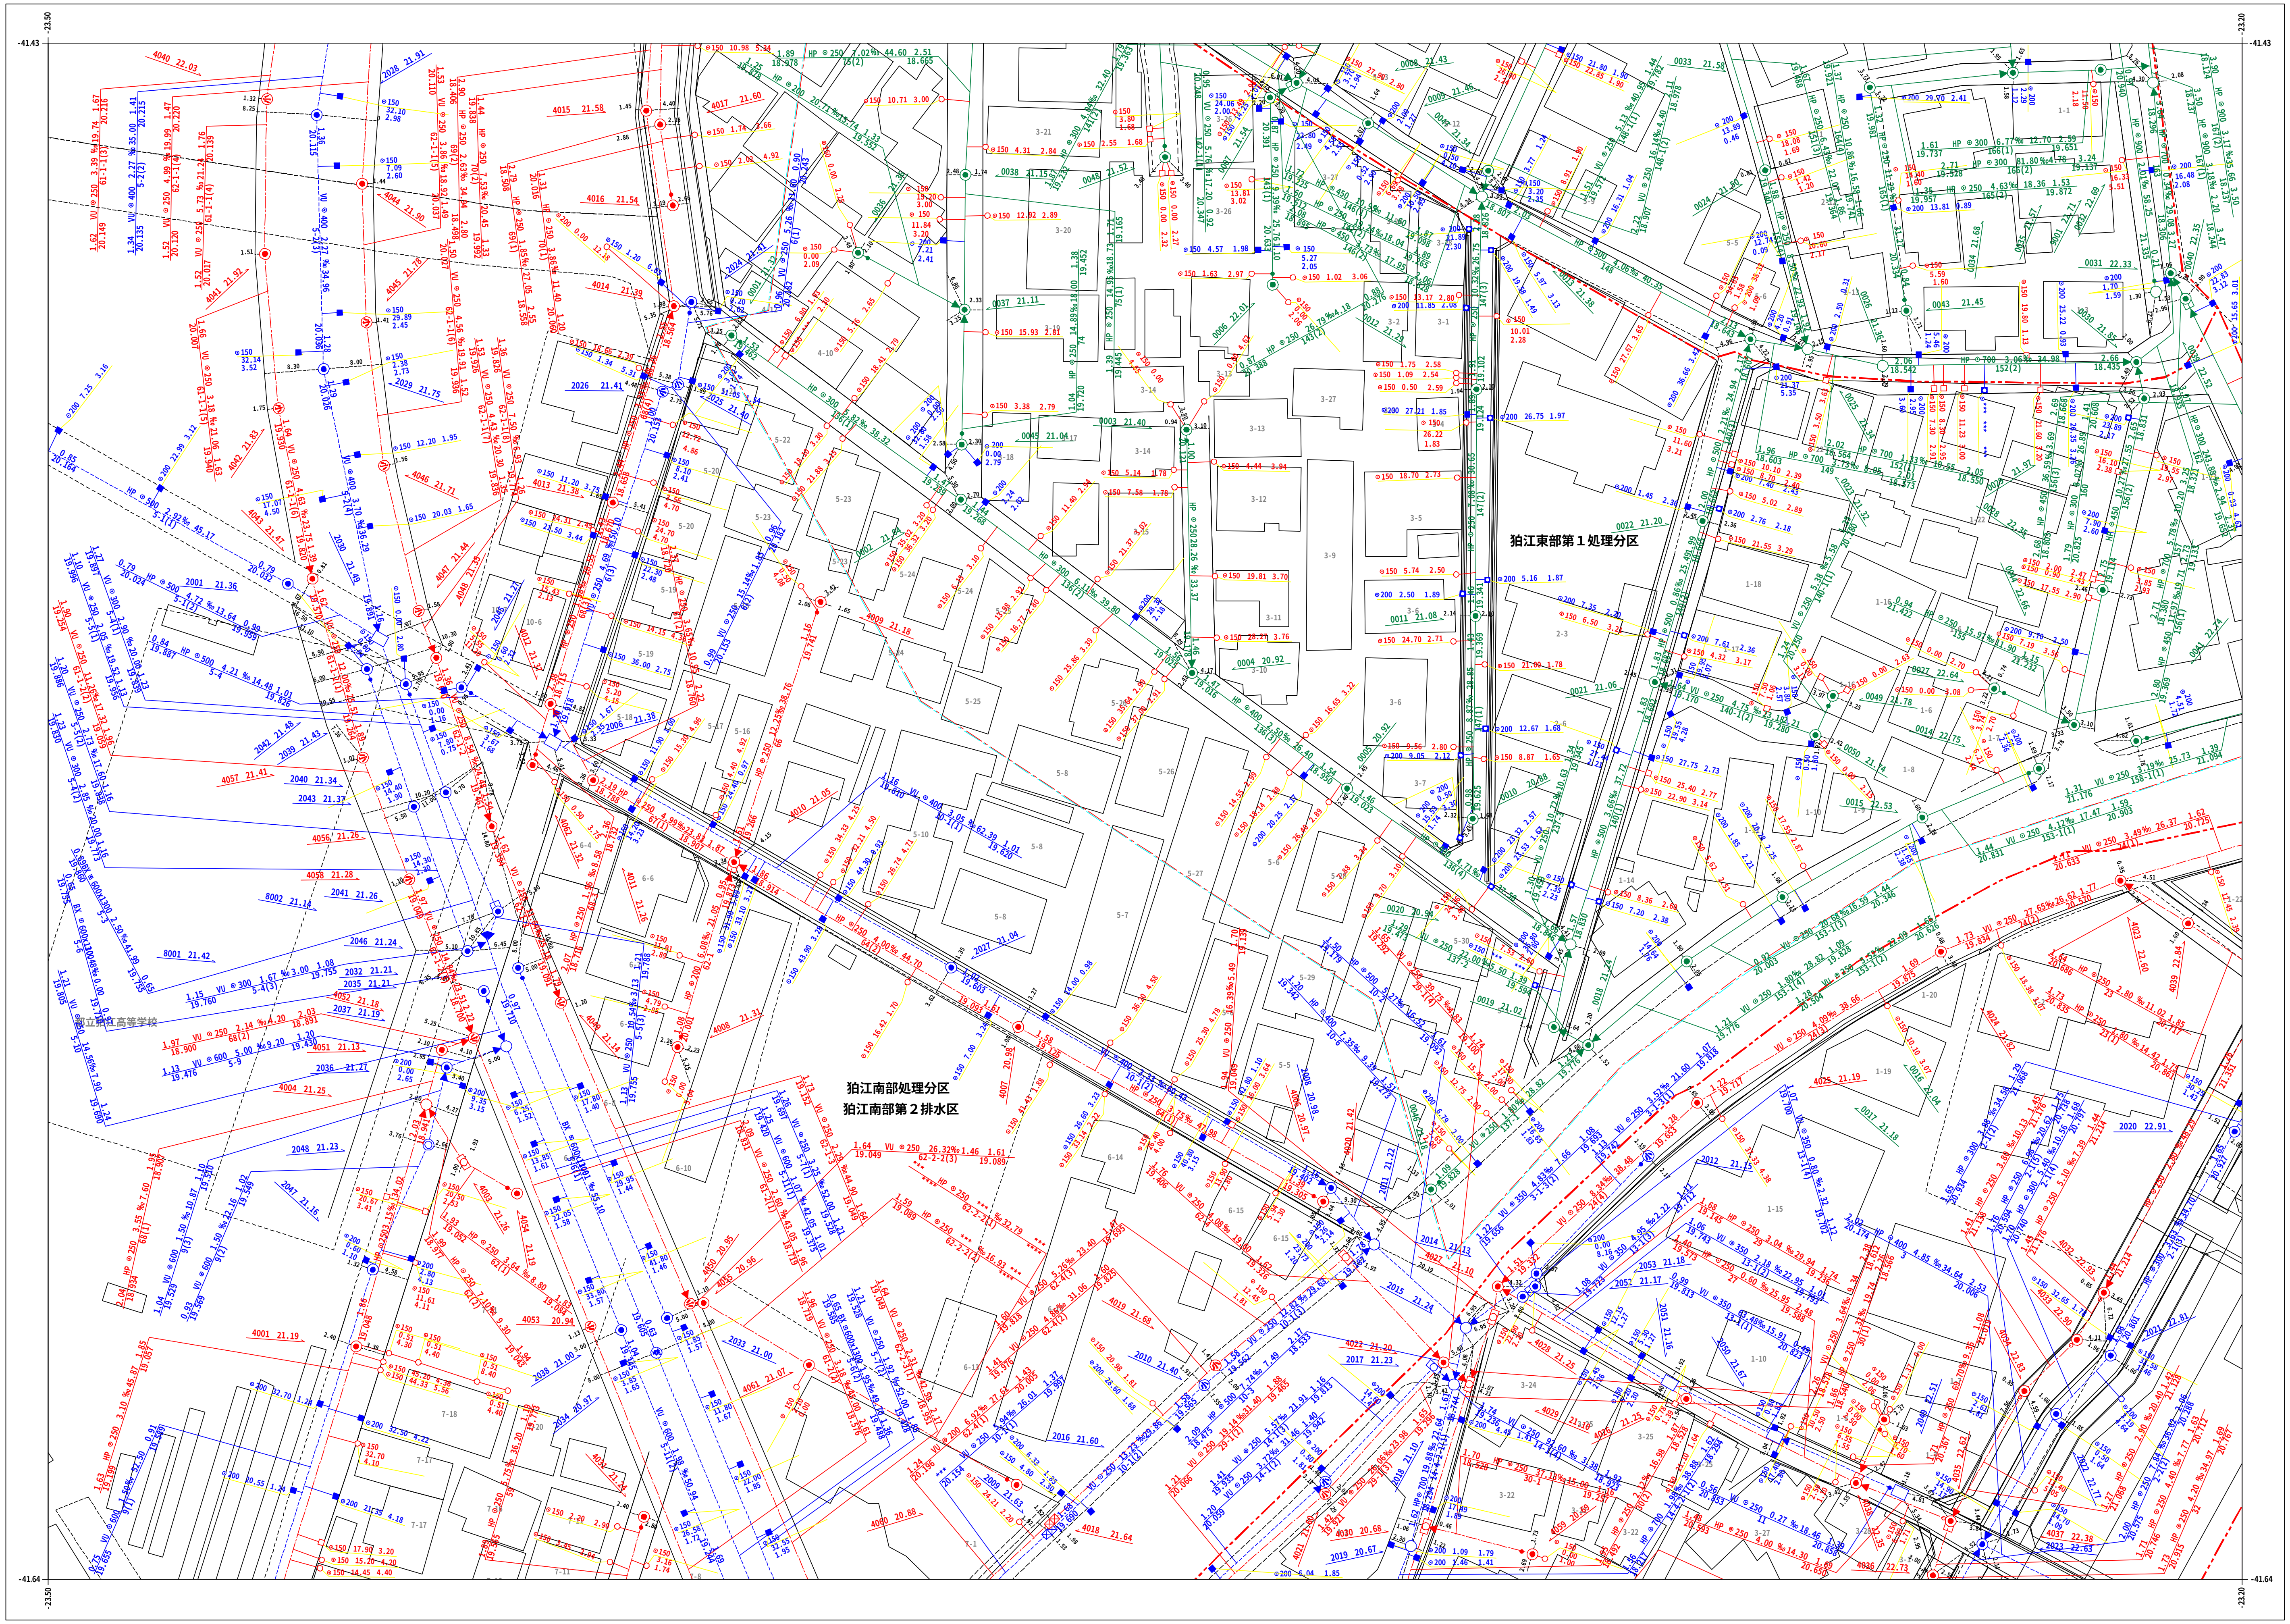
-41.43
-23.50
-23.20
-41.64
狛江東部第１処理分区
狛江南部処理分区
狛江南部第２排水区
都立狛江高等学校

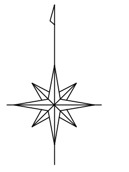

凡　例	
種　別	記　号
マンホール	
０号マンホール（内径７５cm）	◎
１号マンホール（内径９０cm）	◉
２号マンホール（内径１２０cm）	○
３号マンホール（内径１５０cm）	◎
４号マンホール（内径１８０cm）	⊕
５号マンホール（内法２１０×１２０cm）	⦶
６号マンホール（内法２６０×１２０cm）	□
特1号マンホール（内法６０×９０cm）	▭
特2号マンホール（内法１２０×１２０cm）	▬
特殊マンホール（内径５０cm）	◉
特殊マンホール（内径６０cm）	●
特殊マンホール（内径７０cm）	◑
特殊マンホール（内径９０cm）	⊞
特殊マンホール（内径１５０×１５０cm）	⊡
特殊マンホール（内径１５０×２００cm）	☒=☒
特殊マンホール（内径２７０×２７０cm）	⌂
特殊マンホール（内径６７０×９００cm）	⬭
特殊マンホール（内径 不明）	▭
組み立て２連マンホール	☒☒
伏越マンホール	☒
楕円マンホール	⊖
桝形マンホール	●
小口径マンホール	小
点　検　口	点
公桝マンホール	○
角桝マンホール	□
不明マンホール	?
流域下水マンホール	流
都下水マンホール	都
吐　口	▸
偏　心	∘
管　渠	
汚水幹線	═ ═ ═
汚水枝線	━ · ━ · ━
雨水幹線	＝＝＝＝
雨水枝線	━ ━ ━
合流幹線	═══
合流枝線	━━━
副　管	[
流下矢印	▶
起点シンボル	•
転移記号	✱
桝	
汚水桝	—○
L型汚水桝	—□
宅内雨水桝	—○
L型宅内雨水桝	—□
道路排水桝	—■
道路排水浸透桝 EGSM	—□

表　示　例

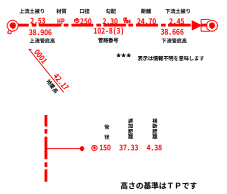
上流土被り
材質
口径
勾配
距離
下流土被り
2.53
HP
⊙250
2.30 ‰
24.70
2.45
38.906
上流管底高
102-8(3)
管路番号
38.666
下流管底高
0001
42.17
地盤高
管径
追加距離
横断距離
⊙150
37.33
4.38

*** 表示は情報不明を意味します

高さの基準はＴＰです

令和五年三月作成

狛江市環境部下水道課

1:1,000(A3)

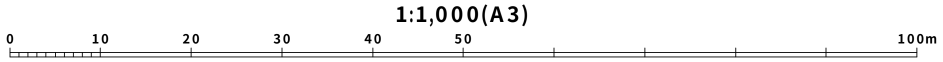
0
10
20
30
40
50
100m

この下水道台帳は工事竣工図を基に作成したものであり、現地の下水道施設と必ずしも整合するものではありません。この場合は、現地を優先します。

C039